


水準点現況調査写真

調査年月日 平成14年11月 日

| | |
|------|-------------------------|
| 標識番号 | 539 |
| 所在地 | 横浜市金沢区福浦3-9 (横浜市立大学医学部) |

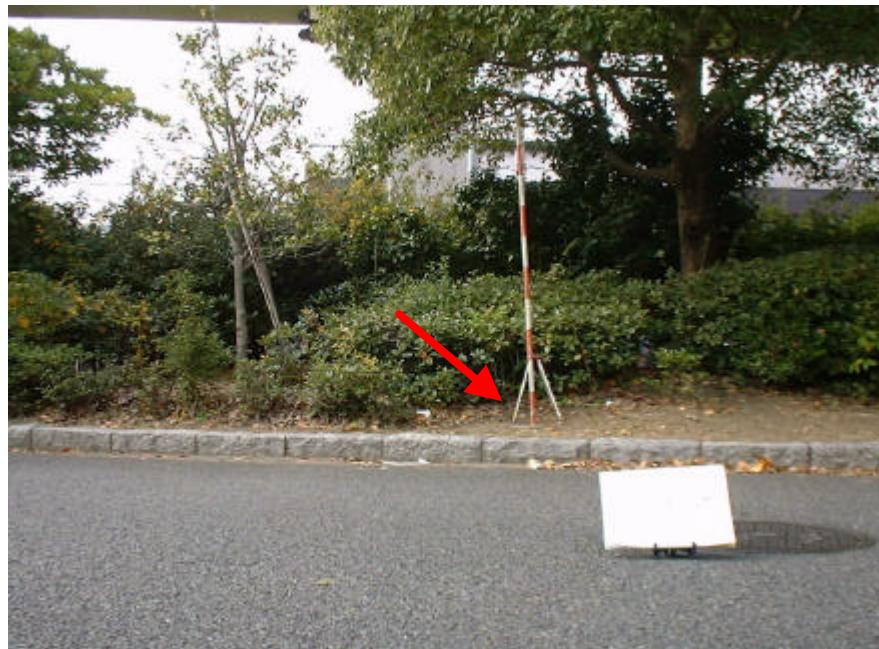

備考：横浜市立大学医学部