
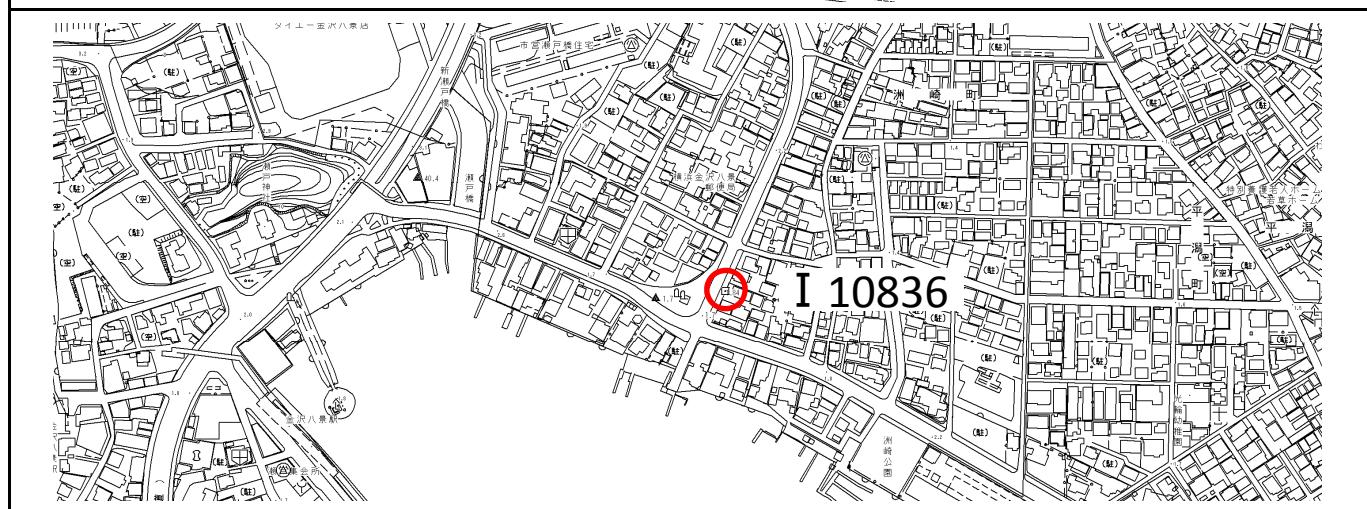


標識番号	I 10836		
所在地	金沢区洲崎町 22-22		
敷地所有者	国土交通省	地目	道路
標識種類	(標石)・金属標	埋設	(地上)・地中
隣接点との距離	I 10836 512  0.385km		

[詳細図]

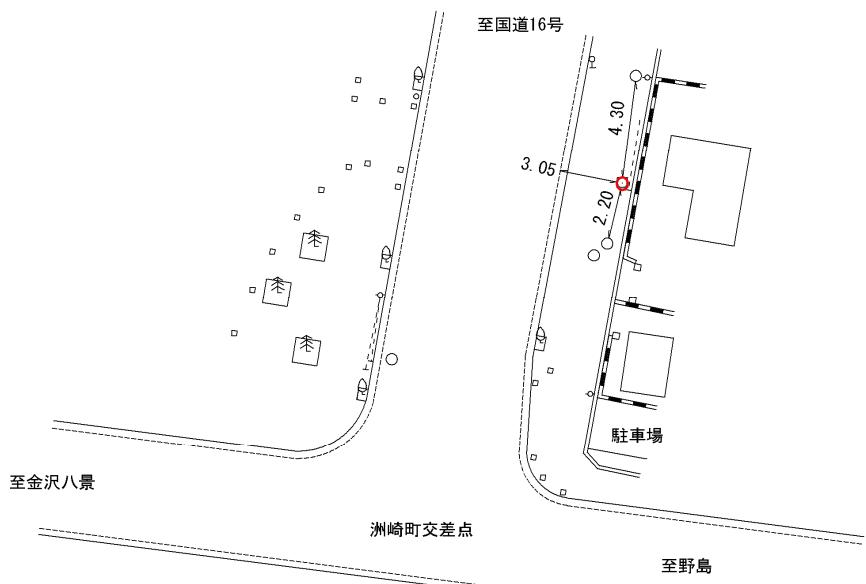

(備考) 昭和 46 年 1 月 1 日 設置