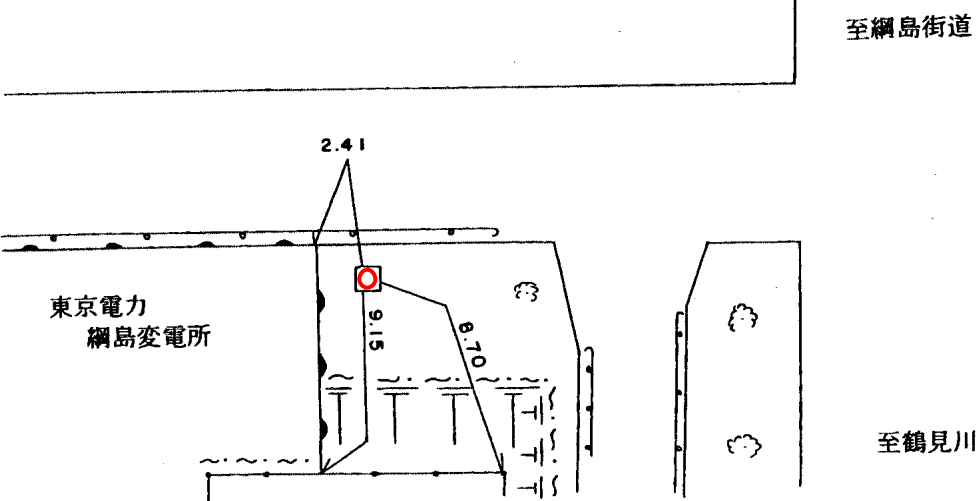
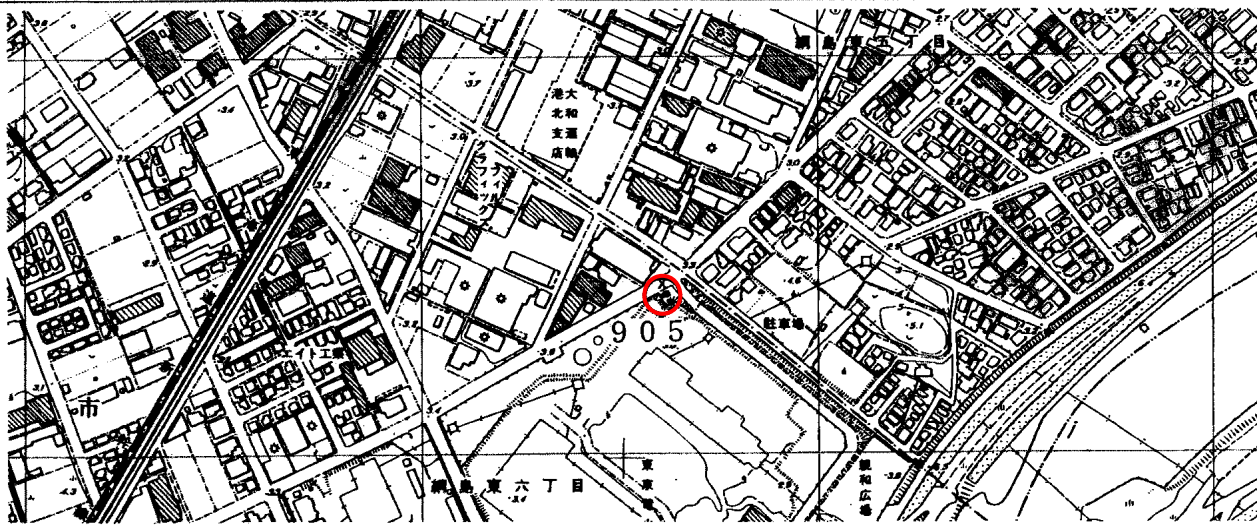


標 識 番 号	9 0 5		
所 在 地	港北区綱島東6－5－1（東京電力(株) 綱島変電所）		
敷地所有者	東京電力(株)	地 目	宅 地
標 識 種 類	標石 ・ 金属標	埋 設	地上 ・ 地中
隣 接 点 と の 距 離	9 8 59 0 59 0 4 ○ ○ ○ 0. 8 8 5 km1. 0 5 6 km		
〔詳細図〕 			
			
〔備考〕	昭和 5 6 年 1 2 月 1 1 日 設置		