
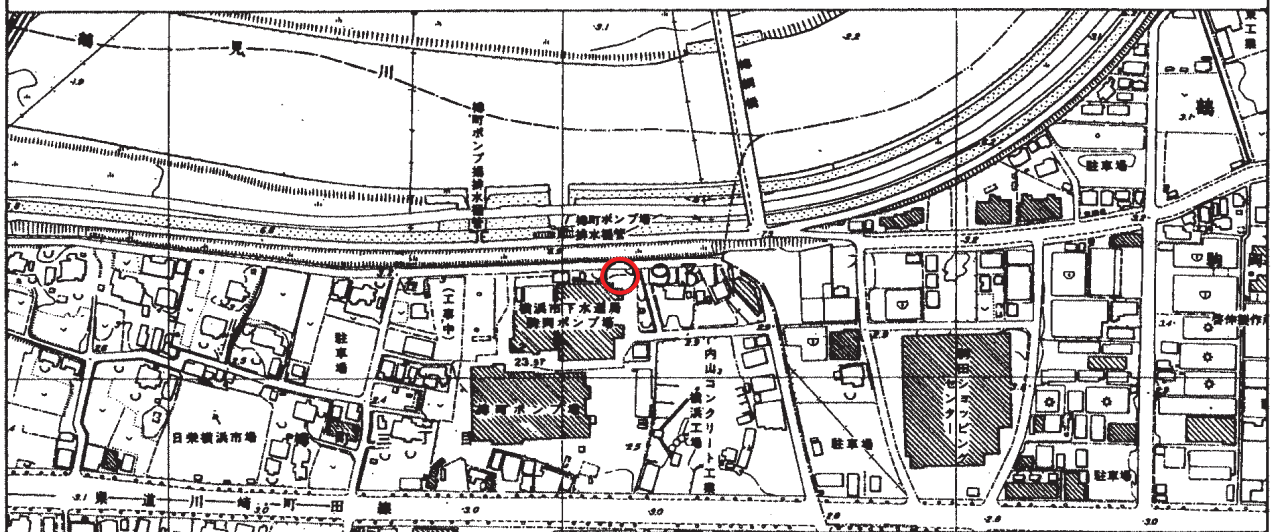


標 識 番 号	931		
所 在 地	港北区樽町 3 丁目 9-11 樽町ポンプ場		
敷地所有者	横 浜 市	地 目	水道用地
標 識 種 類	標石 ・ (金属標)	埋 設	地上 ・ (地中)
隣 接 点 と の 離 距	976 ○ 931 ○ 908 ○ 1.112 km 1.387 km		

〔詳細図〕

鶴 見 川 →

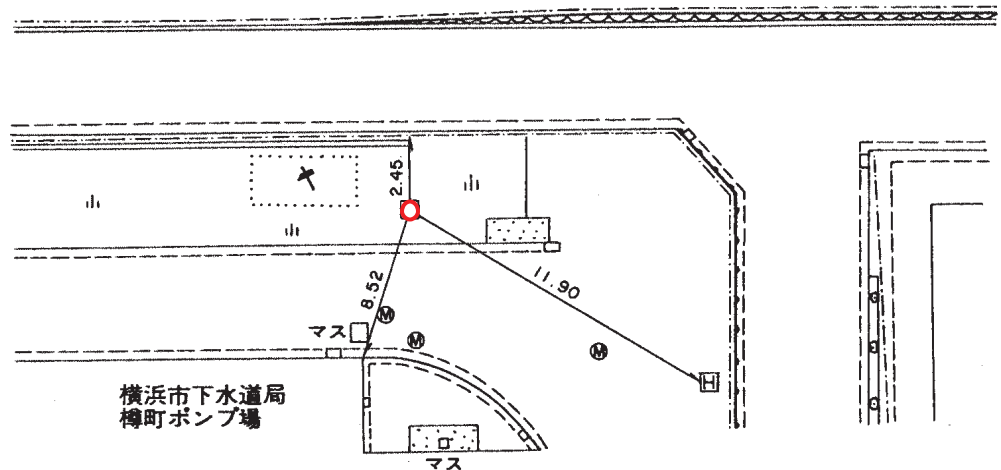

〔備考〕

平成 元 年 5 月 25 日設置
平成 8 年 3 月 日移設