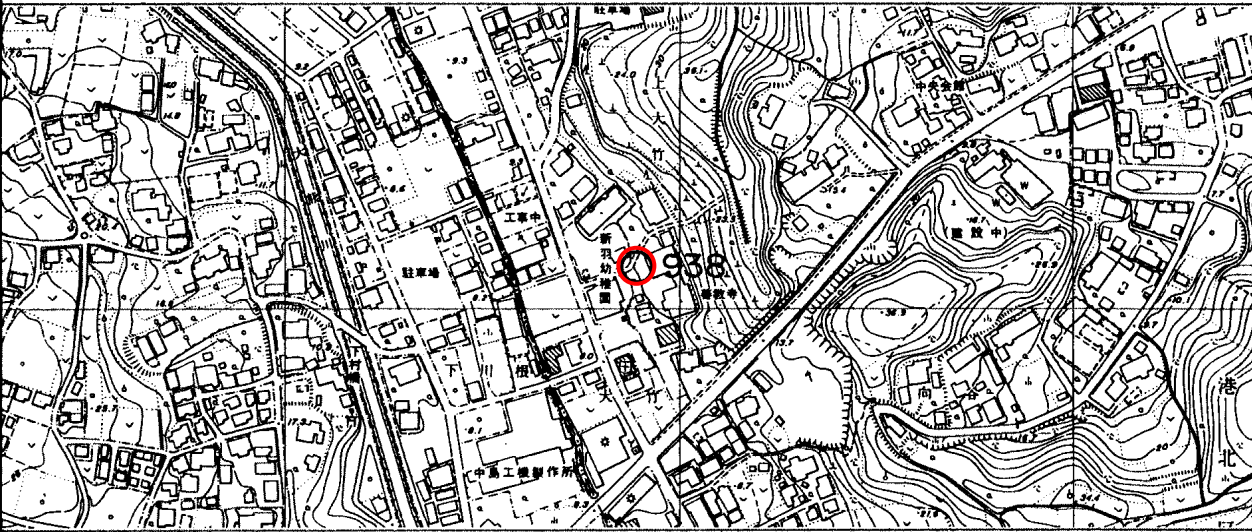


標 識 番 号	938		
所 在 地	港北区新羽町2398		
敷地所有者	善 教 寺	地 目	境 内 地
標 識 種 類	(標石) ・ 金属標	埋 設	(地上) ・ 地中
隣 接 点 と の 離 距	M-4 938 979 0.657 km 1.114 km		
(詳細図) 8.10 2.20 7.00 善教寺 新羽幼稚園 至網島			
			
〔備考〕	昭和 39 年 1 月 1 日設置		