


標識番号	975		
所在地	港北区新横浜一丁目22-6 新横浜第一公園		
敷地所有者	横浜市	地目	公有地
標識種類	標石 • 金属標	埋設	地上 • 地中
隣接点との距離	980 		

[詳細図]

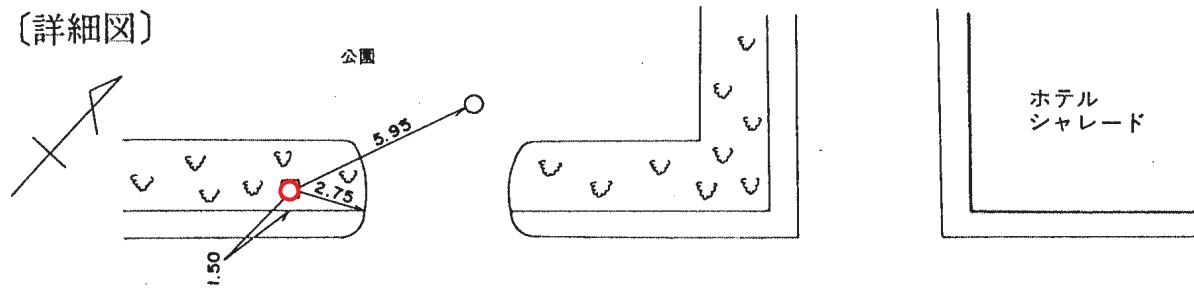

[備考]

昭和 51 年 12 月 1 日設置