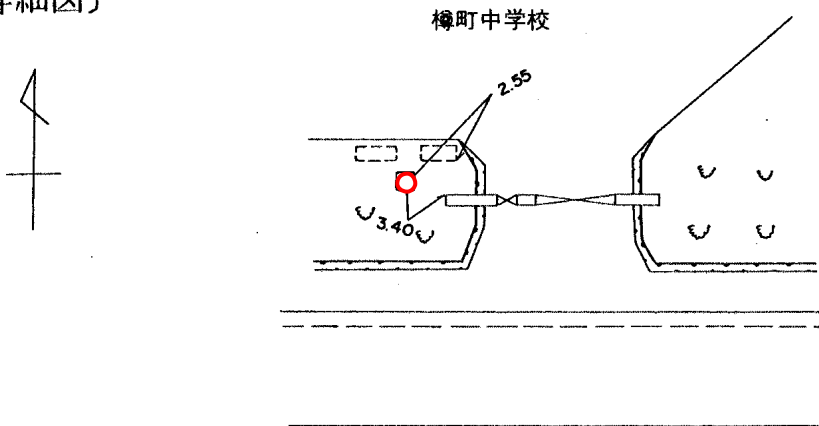
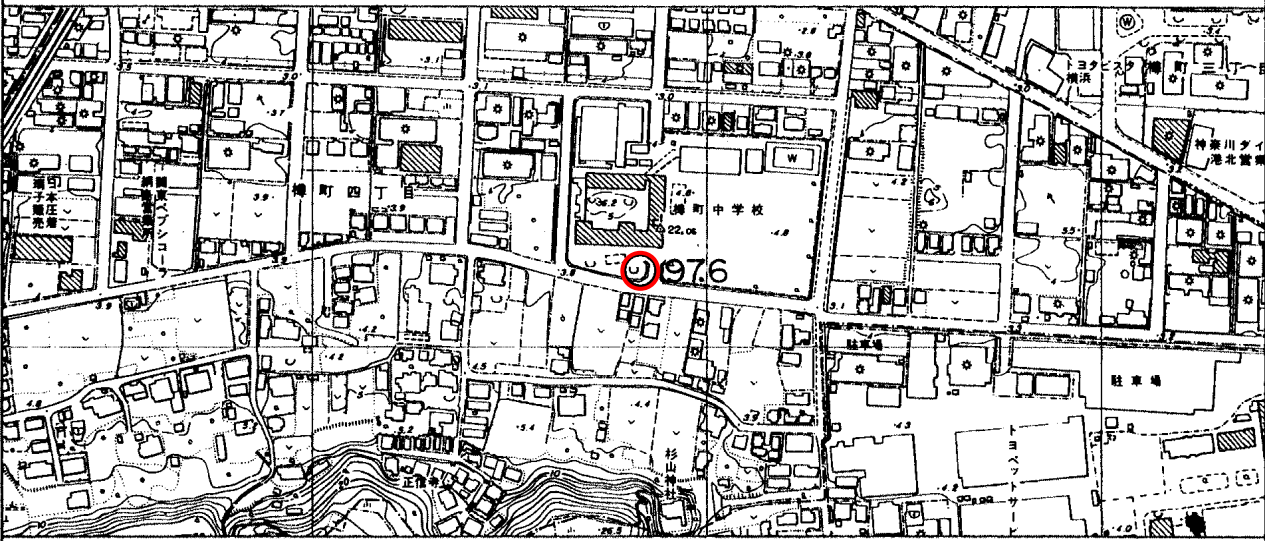


標 識 番 号	976		
所 在 地	港北区樽町4-15-1 樽町中学校		
敷地所有者	横 浜 市	地 目	公 有 地
標 識 種 類	標石 • 金属標	埋 設	地上 • 地中
隣 接 点 と の 離 距	933 旧番号 931-2 0.657 km 976 1.712 km 908		
〔詳細図〕 樽町中学校 			
			
〔備考〕	昭和 50 年 12 月 日移設		