
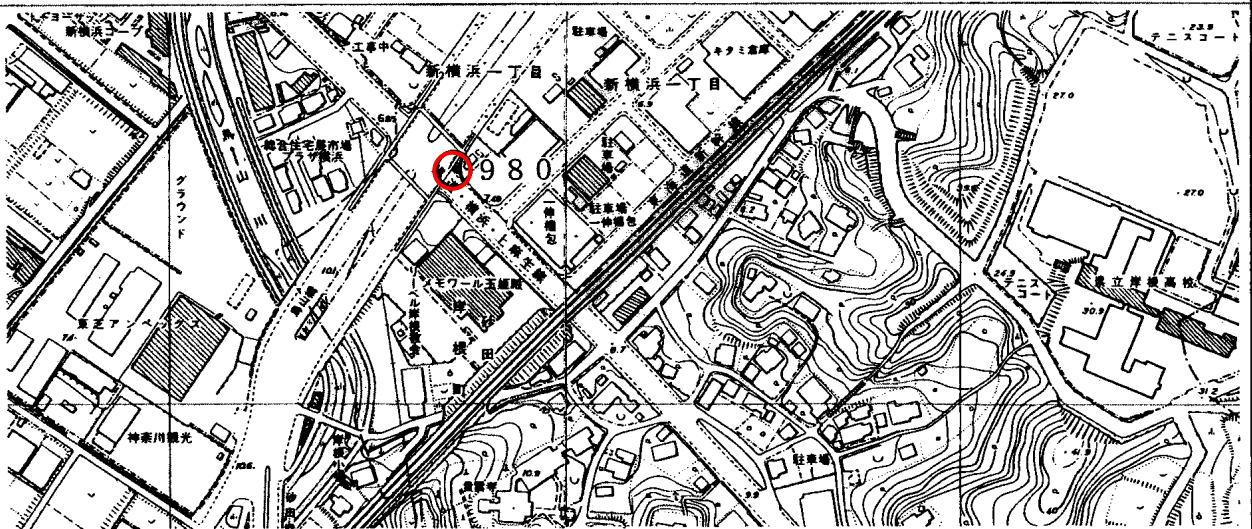


標 識 番 号	9 8 0		
所 在 地	港北区新横浜 1 - 1 4 - 2 (歩道橋脇)		
敷 地 所 有 者	神 奈 川 県	地 目	公衆用道路
標 識 種 類	標 石 ・ 金属標	埋 設	地上 ・ 地中
隣 接 点 と の 距 離	9 3 0 ○ 9 8 0 ○ 9 7 5 ○ 1. 2 4 8 km 0. 3 9 8 km		

〔詳細図〕

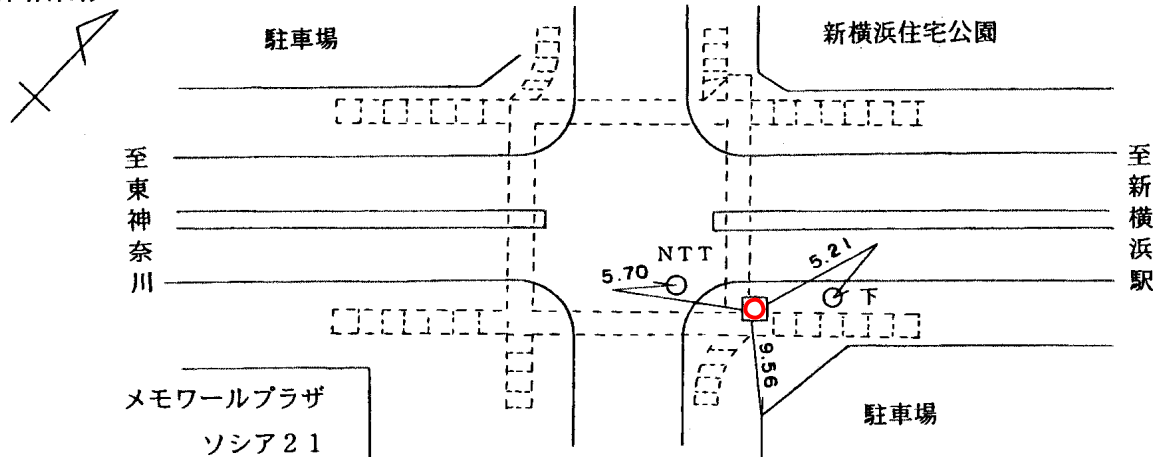

〔備考〕

昭和 4 5 年 1 月 1 日 設置