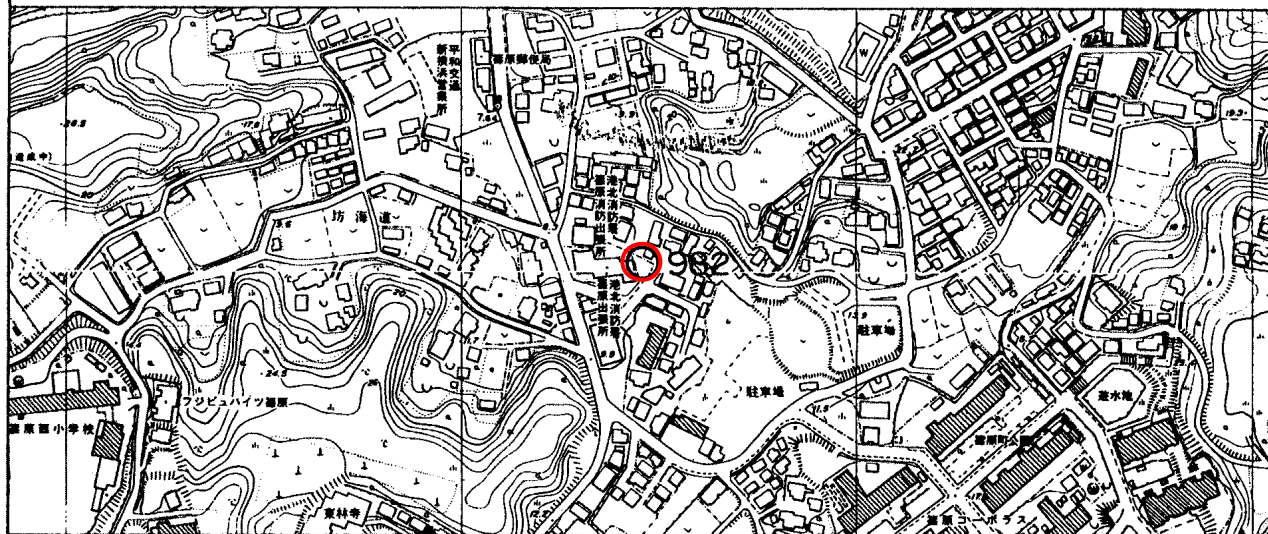


標 識 番 号	982		
所 在 地	港北区篠原町1312 篠原消防出張所		
敷地所有者	横 浜 市	地 目	公 有 地
標 識 種 類	標石 ・ 金属標	埋 設	地上 ・ 地中
隣 接 点 と の 離 距	978 ○ 0.972 km 982 ○ 0.599 km 981 ○		
(詳細図) 篠原消防出張所 駐車場 			
〔備考〕	昭和 55 年 12 月 1 日設置		