


水準点現況調査写真

調査年月日 平成14年11月 日

標 識 番 号	983
所 在 地	横浜市港北区新吉田東5-79 バス停新田農協前

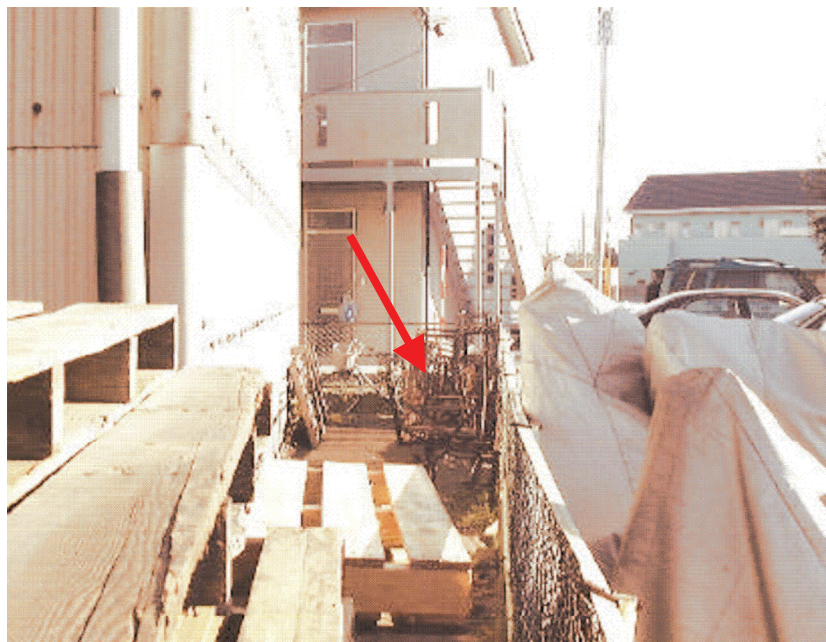

備 考 :