
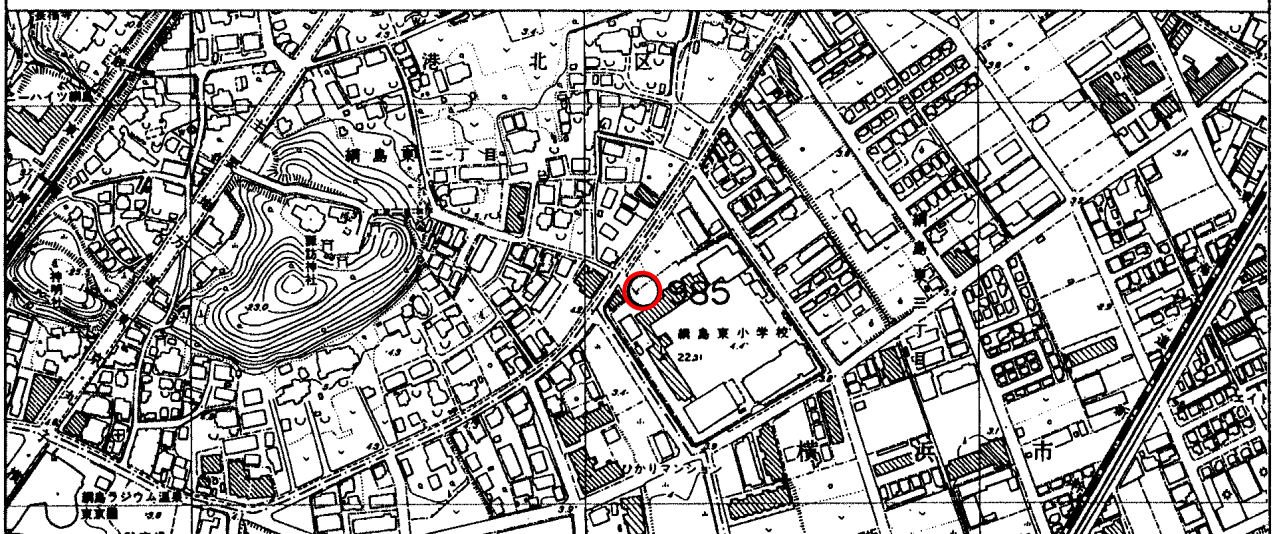


標 識 番 号	985		
所 在 地	港北区綱島東3-1-30 綱島東小学校		
敷地所有者	横 浜 市	地 目	公 有 地
標 識 種 類	標石 ・ (金属標)	埋 設	地上 ・ (地中)
隣 接 点 と の 離 距	905 ○ 985 ○ 908 ○ 0.862 km 1.372 km		

〔詳細図〕

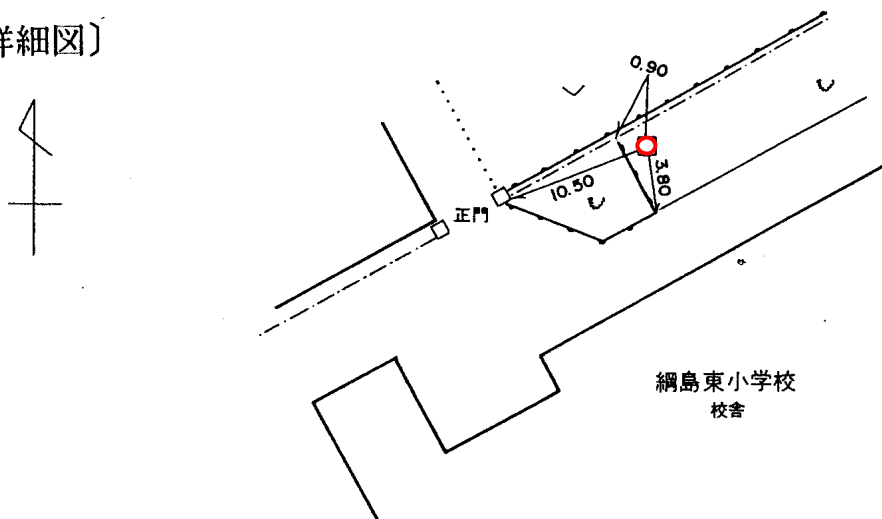

〔備考〕

昭和 60 年 3 月 1 日設置