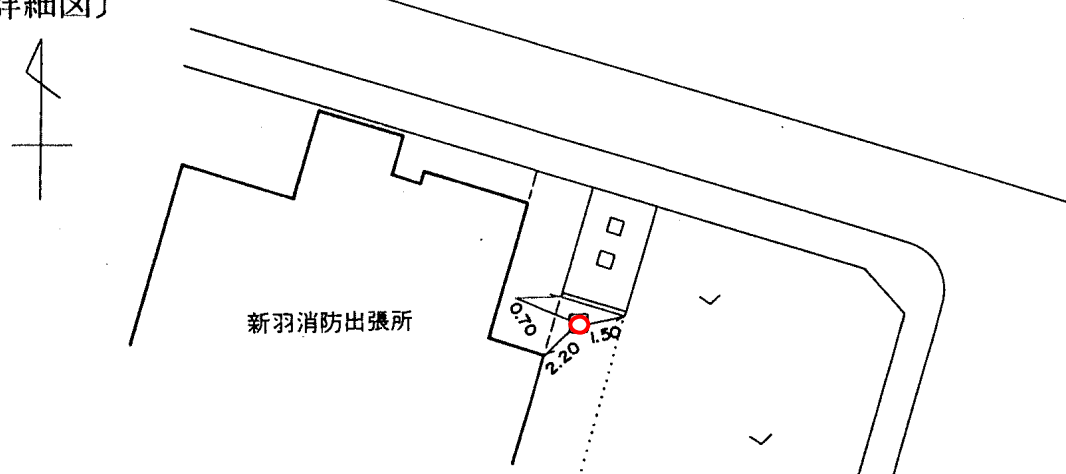


標 識 番 号	987		
所 在 地	港北区新羽町2357-2 新羽消防出張所		
敷地所有者	横 浜 市	地 目	公 有 地
標 識 種 類	標石 • 金属標	埋 設	地上 • 地中
隣 接 点 と の 離 距	941 0.630 km 987 0.653 km 952		
〔詳細図〕  			
〔備考〕	昭和 61 年 3 月 9 日設置		