
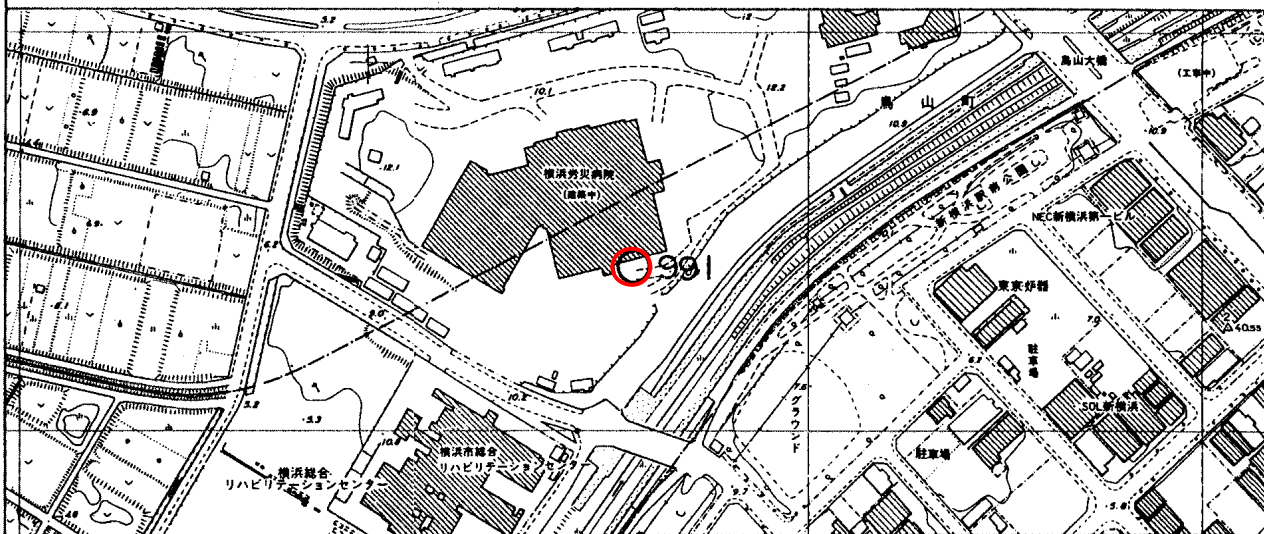


標 識 番 号	991		
所 在 地	港北区小机町3211 横浜労災病院		
敷地所有者	横 浜 市	地 目	宅 地
標 識 種 類	標石 ・ 金属標	埋 設	地上 ・ 地中
隣 接 点 と の 離 距	975 ○ 0.968 km 991 ○ 0.237 km 974 ○		

〔詳細図〕

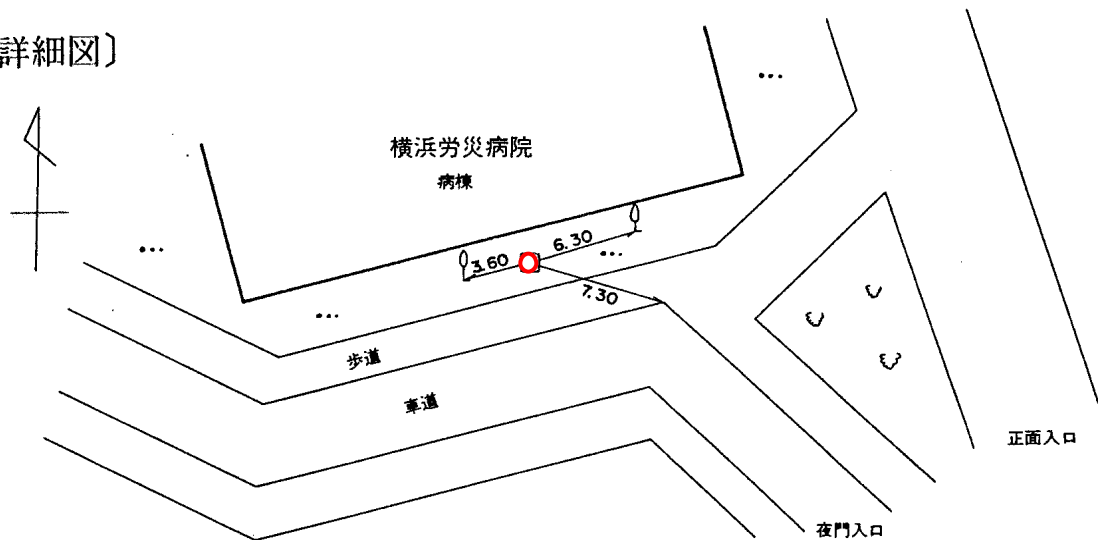

〔備考〕

平成 5 年 3 月 18 日設置