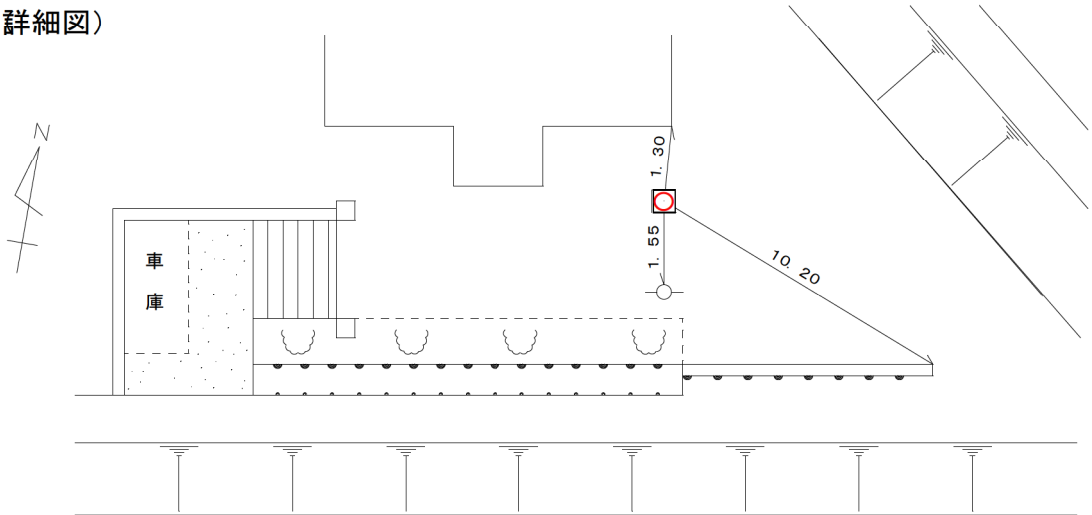


標 識 番 号	K - 13		
所 在 地	港 南 区 上 永 谷 一 丁 目 18 - 35		
敷 地 所 有 者		地 目	宅 地
標 識 種 類	標 石 ・ 金属標	埋 設	地上 ・ 地中
隣 接 点 と の 離 距	K-12 ○ 0. 531 km K-13 ○ 1. 103 km K-15 ○		
詳細図) 			
			
(備 考)	昭和 49 年 12 月 1 日設置		