
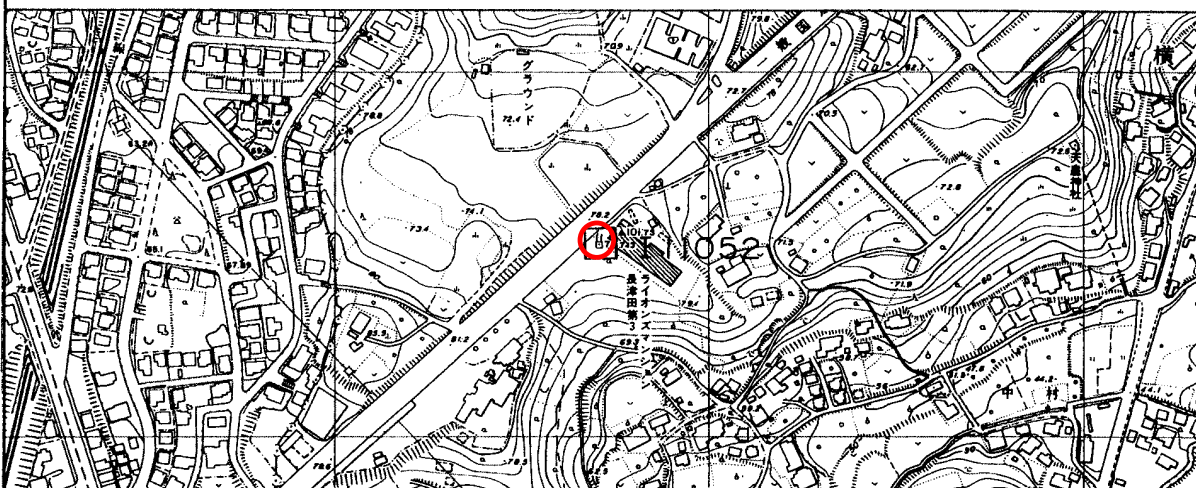


標 識 番 号	I 11052		
所 在 地	緑区長津田町4199-1		
敷地所有者	国土交通省	地 目	公衆用道路
標 識 種 類	標石 ・ (金属標)	埋 設	(地上) ・ 地中
隣 接 点 と の 離 距	I 11053 ○ I 11052 ○ I 11051 ○ 1.532 Km 1.681 Km		

〔詳細図〕

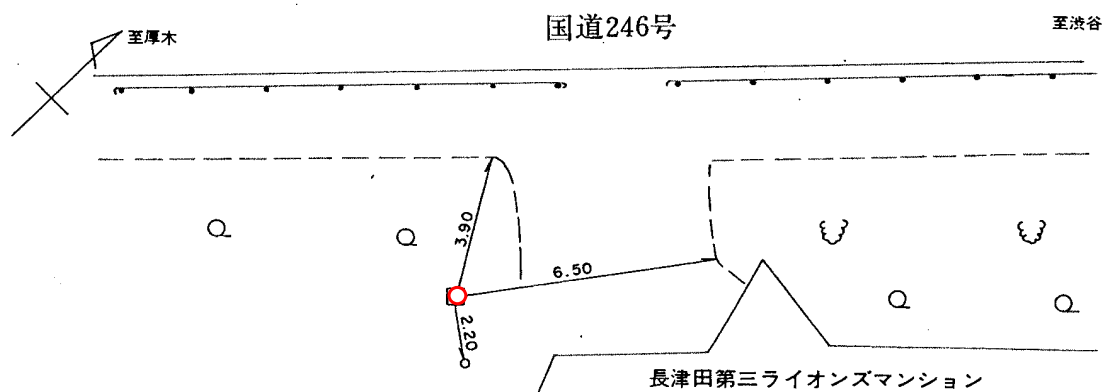

〔備考〕

昭和 46 年 12 月 1 日設置