
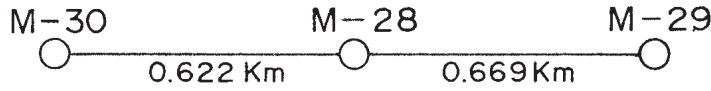
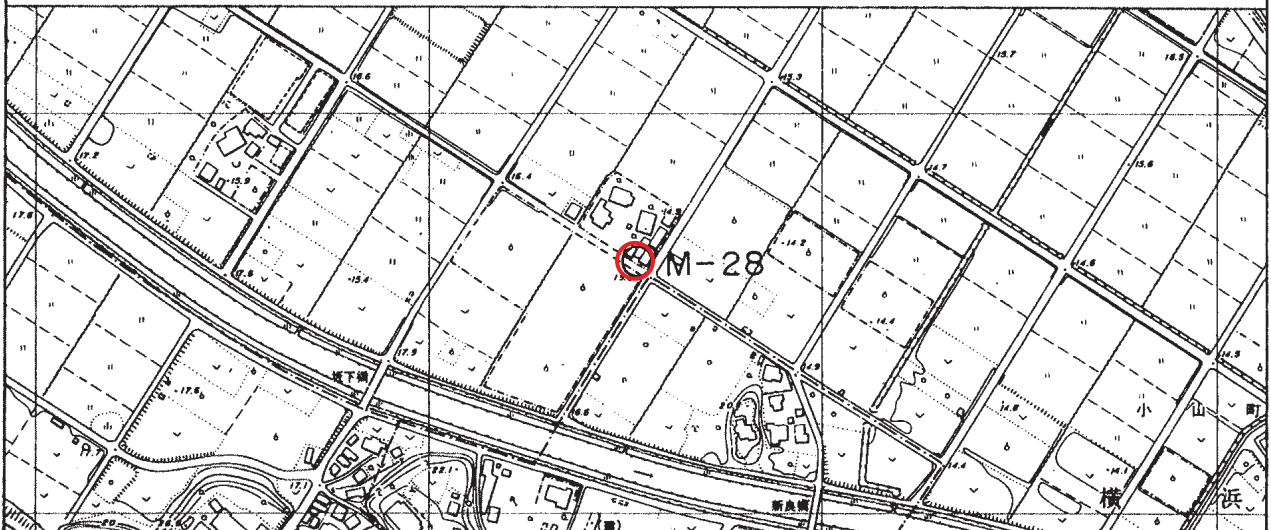


標 識 番 号	M-28		
所 在 地	緑区小山町623		
敷地所有者		地 目	宅 地
標 識 種 類	標石 • (金属標)	埋 設	地上 • (地中)
隣 接 点 と の 離 距			

〔詳細図〕

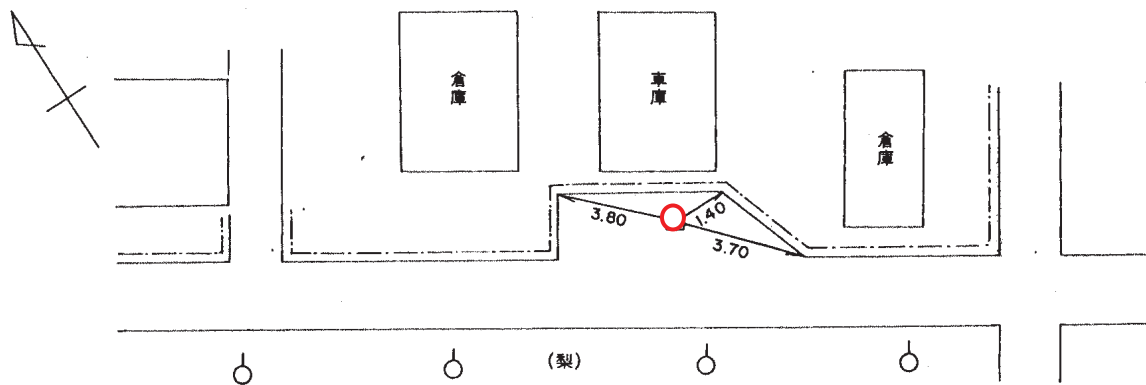

〔備考〕

昭和 45 年 | 月 | 日設置