
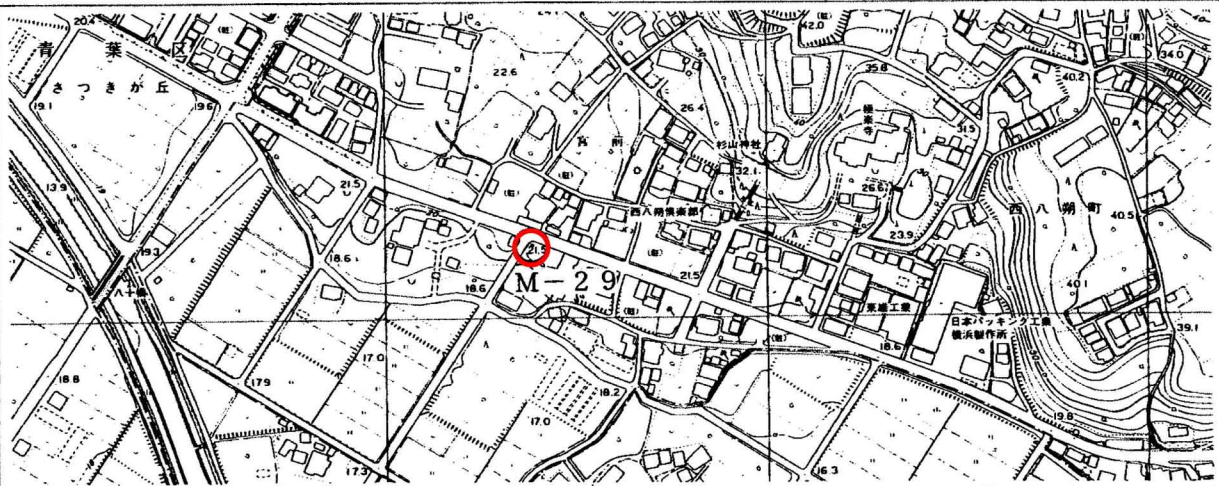


標 識 番 号	M - 2 9		
所 在 地	緑区西八朔町 296		
敷地所有者		地 目	宅 地
標 識 種 類	標石 ・ 金属標	埋 設	地上 ・ 地中
隣 接 点 と の 距 離	M-28 ○ M-29 ○ M-62 ○ 0.638km 0.494km		

〔詳細図〕

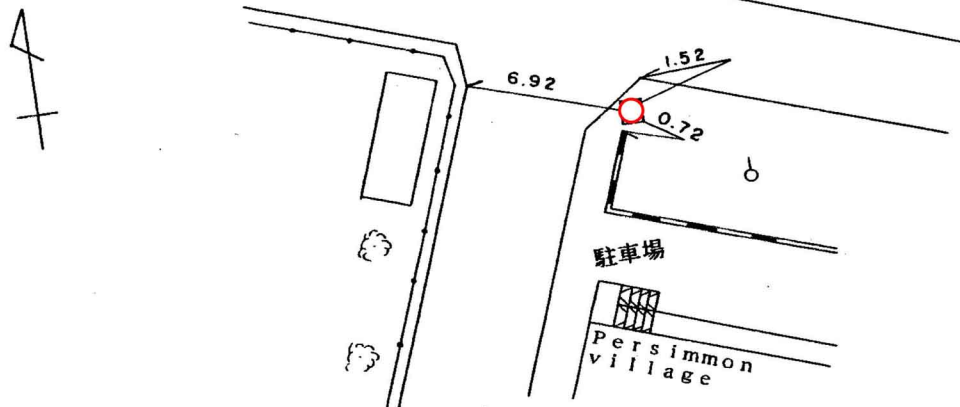

〔備考〕

昭和 45 年 1 月 1 日 設置