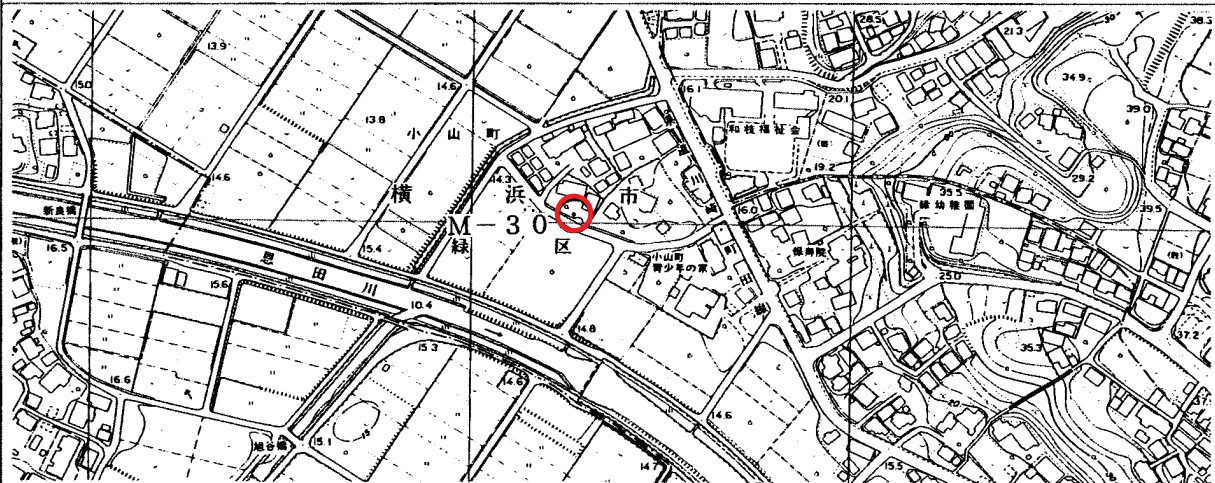


標 識 番 号	M - 3 0		
所 在 地	緑区小山町 6 4 6 - 4		
敷地所有者		地 目	宅 地
標 識 種 類	標石 ・ 金属標	埋 設	地上 ・ 地中
隣 接 点 と の 距 離	II 2 3 4 0 M - 3 0 M - 2 8 0. 5 1 1 km 0. 6 2 5 km		
〔詳細図〕 			
			
〔備考〕	平成 6 年 4 月 2 日 設置		