
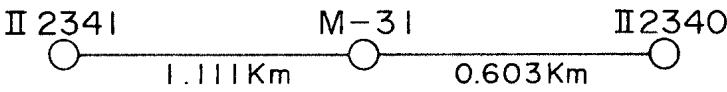
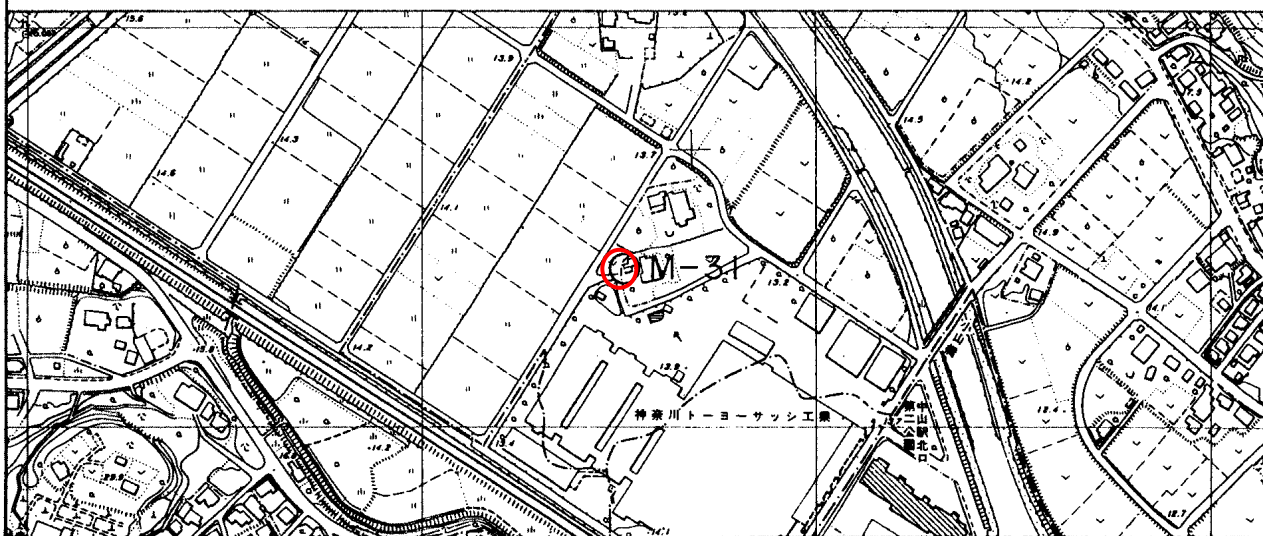


標 識 番 号	M-31		
所 在 地	緑区小山町674-6		
敷地所有者		地 目	宅 地
標 識 種 類	標石 ・ 金属標	埋 設	地上 ・ 地中
隣 接 点 と の 離 距			

〔詳細図〕

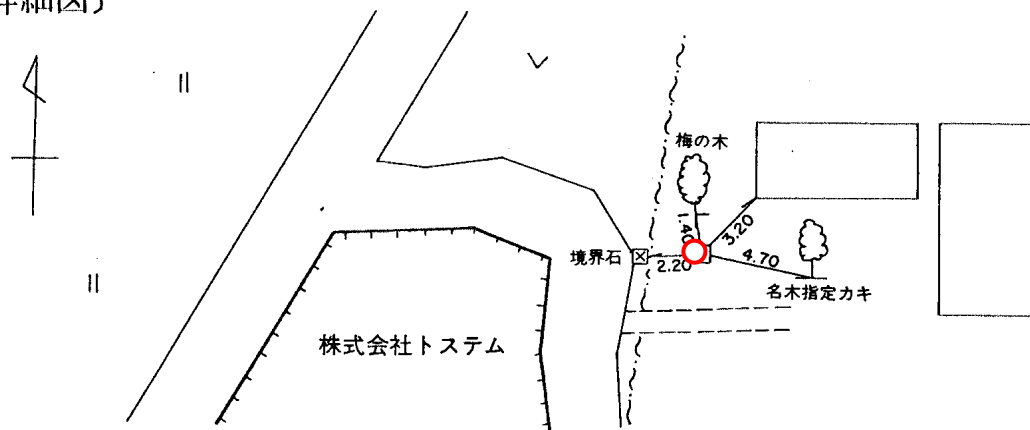

〔備考〕

昭和 45 年 1 月 1 日設置