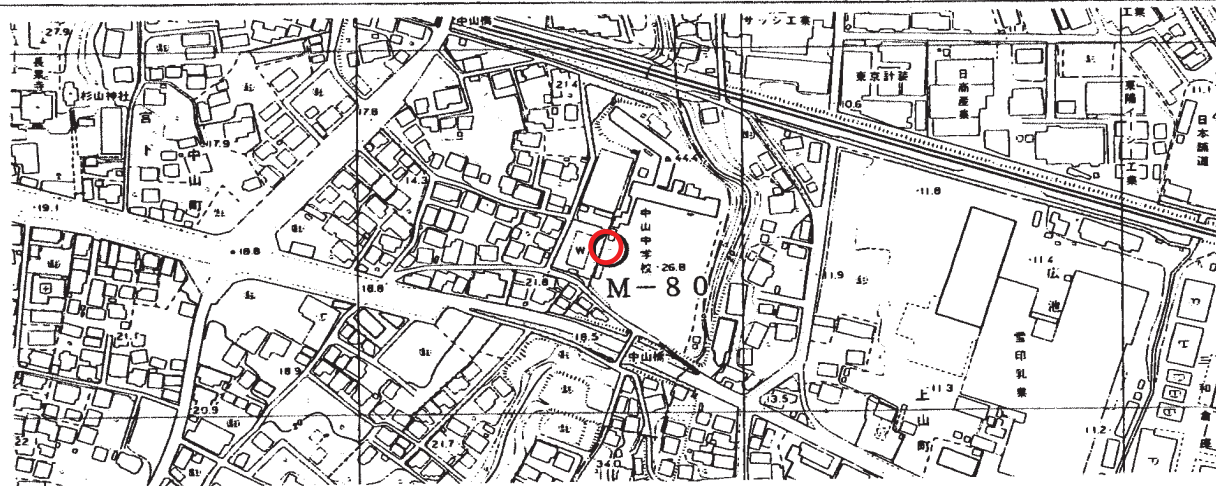


標 識 番 号	M - 8 0		
敷地所有者	横 浜 市	地 目	学校用地
標 識 種 類	標石 ・ 金属標	埋 設	地上 ・ 地中
隣 接 点 と の 距 離	<div>II 2 3 4 1</div> <div>0. 9 2 9 km</div> <div>M - 8 0</div> <div>1. 2 4 2 km</div> <div>M - 2 2</div>		
<div>〔詳細図〕</div> <div></div>			
<div></div>			
〔備考〕	昭和 5 9 年 2 月 2 2 日 設置 平成 9 年 1 月 1 日 再設		