
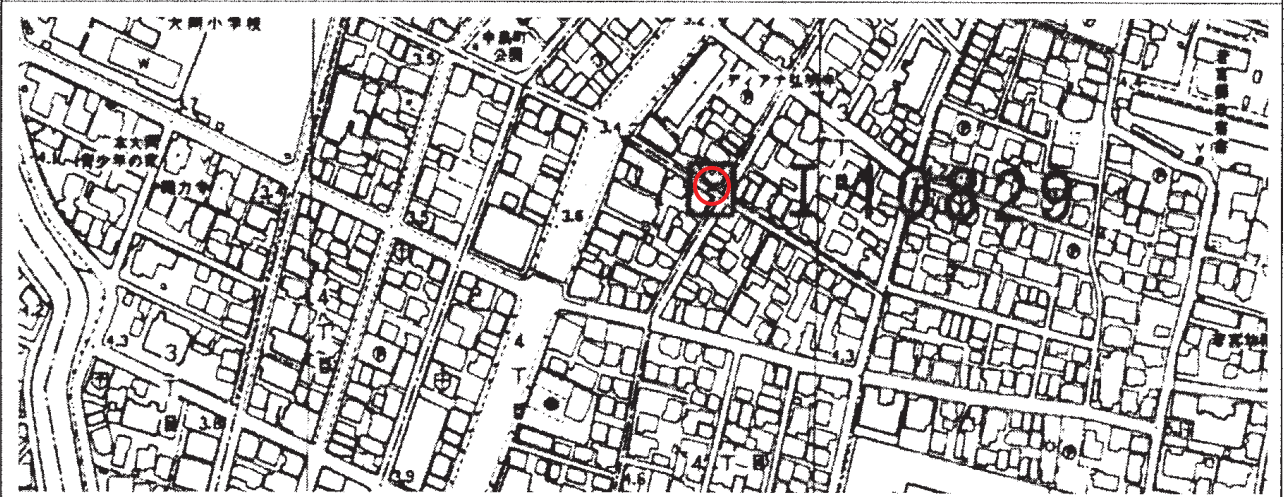


標 識 番 号	I-10829		
所 在 地	南区通町3丁目72		
敷地所有者	横 浜 市	地 目	道 路
標 識 種 類	標 石・ <u>金属標</u>	埋 設	地上・ <u>地中</u>
隣 接 点 と の 距 離	729 I-10829 0.633km		

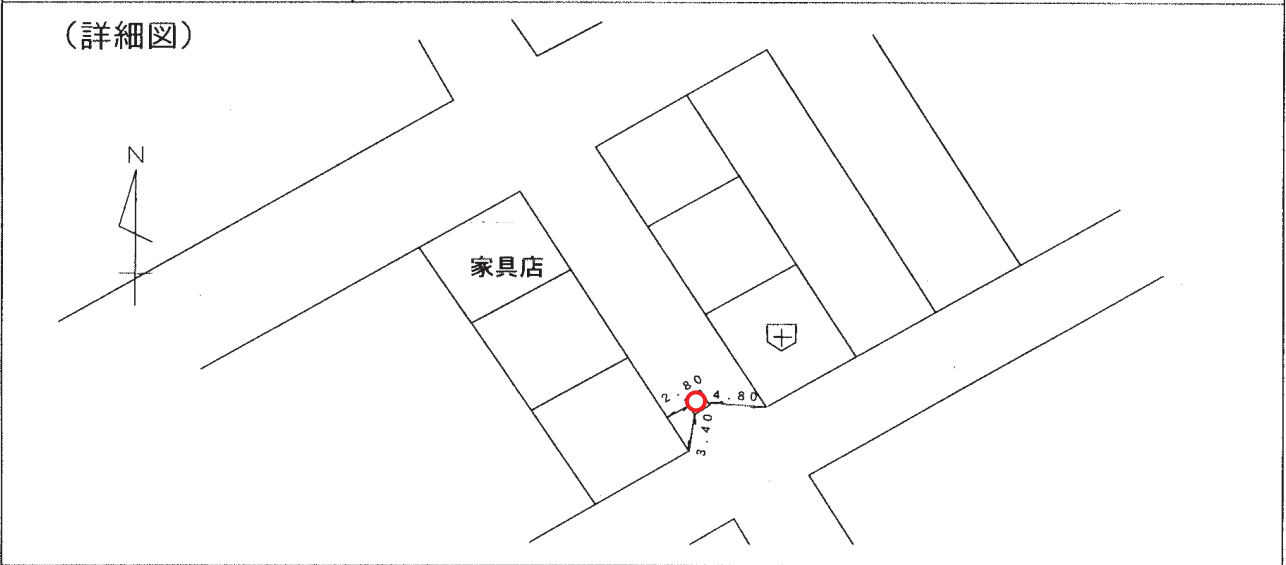

(備 考)	昭和 45 年 1 月 1 日設置		
---------	-------------------	--	--