
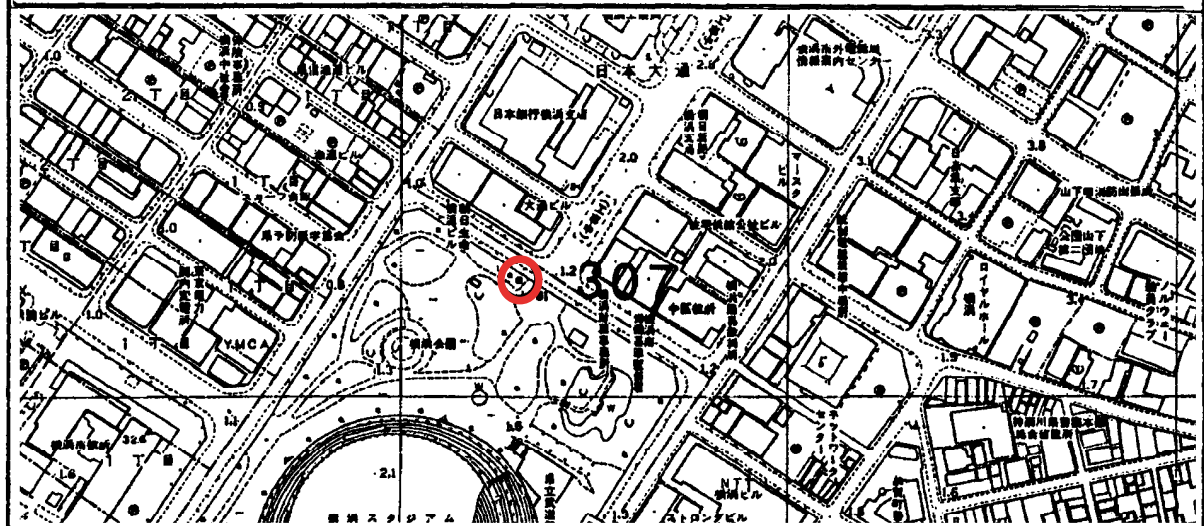


標 識 番 号	3 0 7		
所 在 地	中 区 横 浜 公 園		
敷 地 所 有 者	横 浜 市	地 目	公 有 地
標 識 種 類	標 石 ・ 金 属 標	埋 設	地 上 ・ 地 中
隣 接 点 と の 距 離	3 0 6 ○ 3 0 7 ○ 3 0 8 ○ 0.3 7 9 km 0.1 9 8 km		

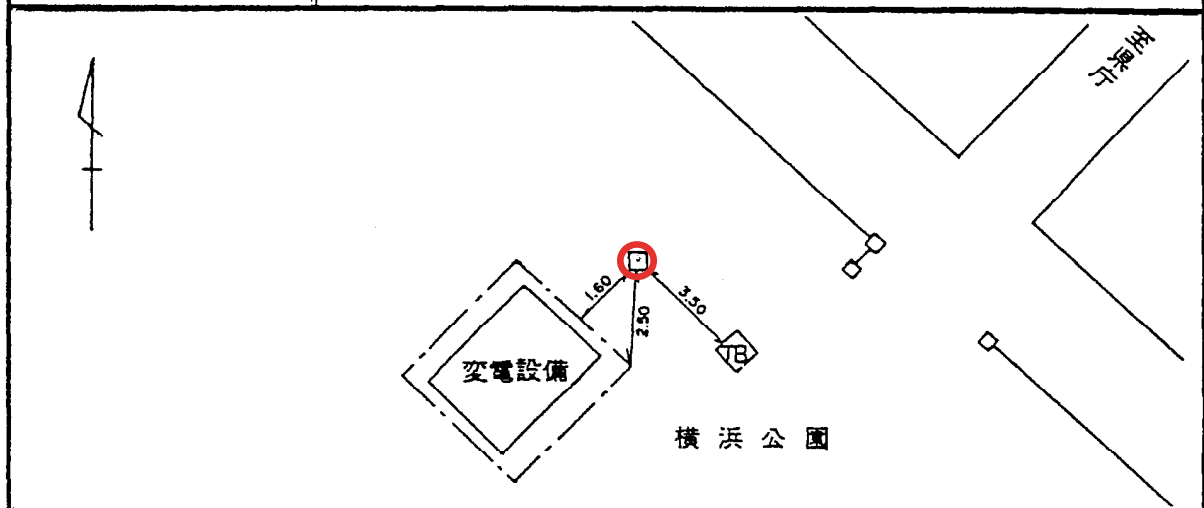

(備 考)

昭 和 3 5 年 4 月 1 日 設 置