
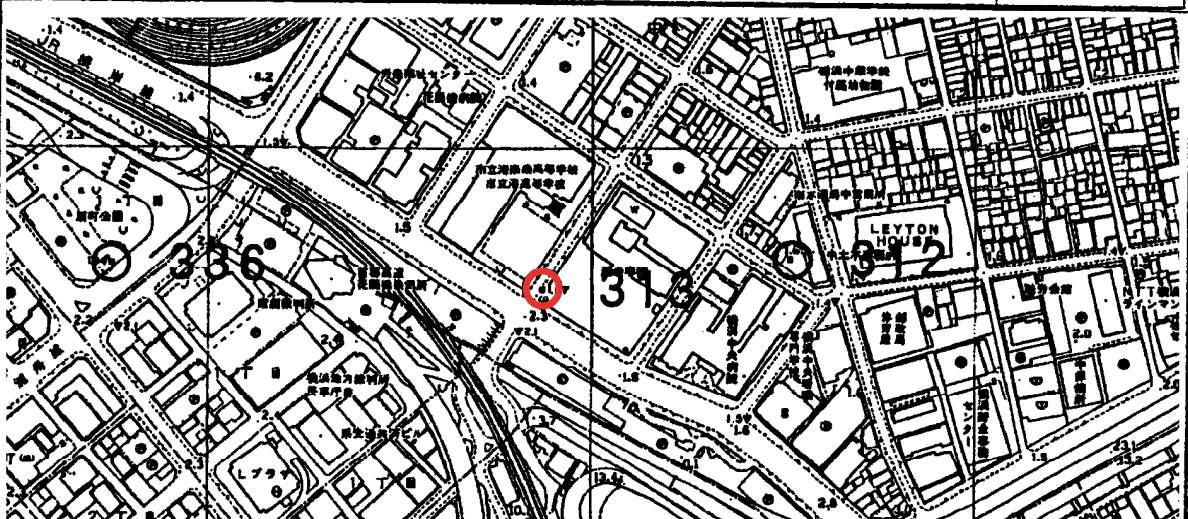


標 識 番 号	3 1 3		
所 在 地	中区山下町 2 4 1 港中学校		
敷地所有者	横 浜 市	地 目	公 有 地
標 識 種 類	標石・金属標	埋 設	地上・地中
隣接点との 距離	3 3 6 ○ 3 1 3 ○ 3 1 2 ○ 0.506 km 0.293 km		

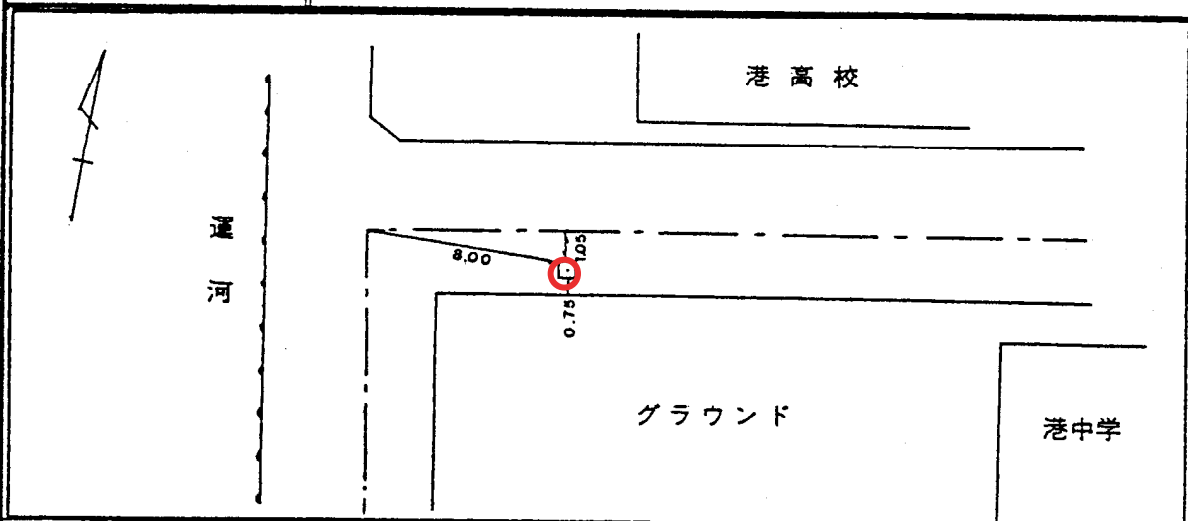

(備 考)

昭和 3 5 年 4 月 1 日 設置