
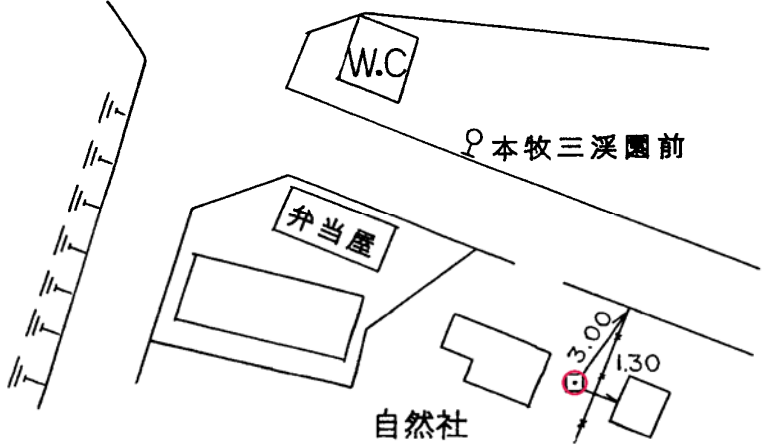



標 識 番 号	3 4 5		
所 在 地	中区本牧大里町 9-3		
敷地所有者	自 然 社	地 目	宅 地
標 識 種 類	標石 ・ 金属標	埋 設	地上 ・ 地中
隣接点との距離	<div>325</div> <div>○</div> <div>1.594km</div> <div>345</div> <div>○</div> <div>0.979km</div> <div>328</div> <div>○</div>		
<div><div>[詳細図]</div><div><div>単位 m</div><div></div></div><div></div></div>			
			
[備考]	昭和 38 年 4 月 1 日 設置		