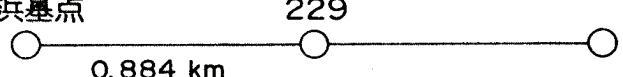
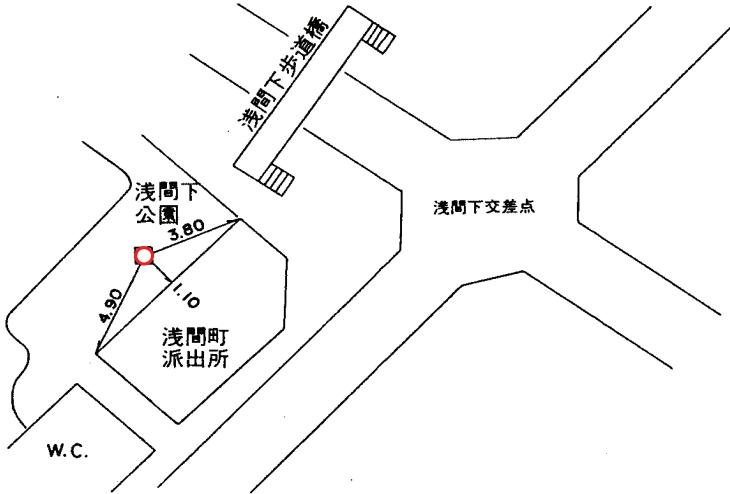


標識番号	229		
所在地	西区浅間町1-16-1		
敷地所有者	横浜市	地目	公有地
標識種類	(標石) • 金属標	埋設	(地上) • 地中
隣接点との距離	横浜基点  229 0.884 km		
[詳細図]	 <p>W.C.</p>		
			
[備考]	昭和 38 年 4 月 1 日設置		