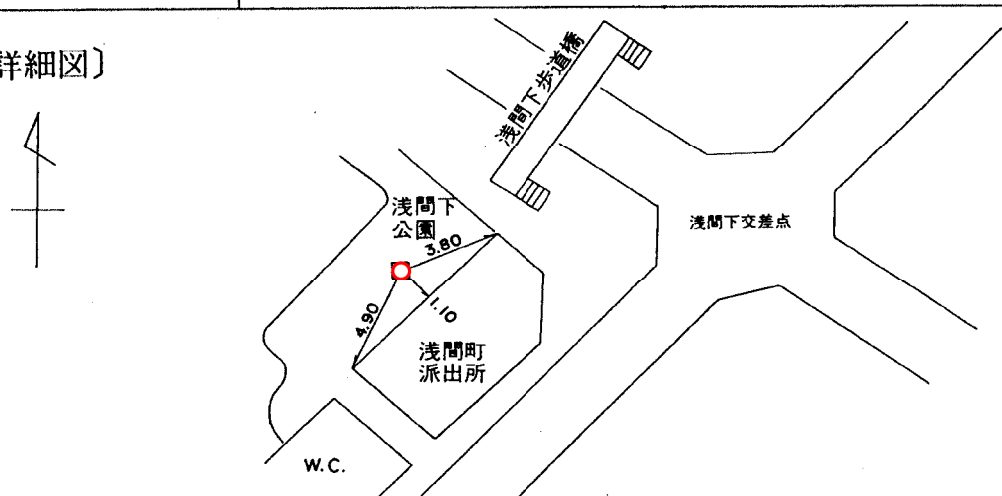


標 識 番 号	229		
所 在 地	西区浅間町一丁目16-2		
敷地所有者	横 浜 市	地 目	公 有 地
標 識 種 類	(標石) ・ 金属標	埋 設	(地上) ・ 地中
隣 接 点 と の 離 距	横浜基点 0.884 km 229		
(詳細図) 			
			
〔備考〕	昭和 38 年 4 月 1 日設置		