
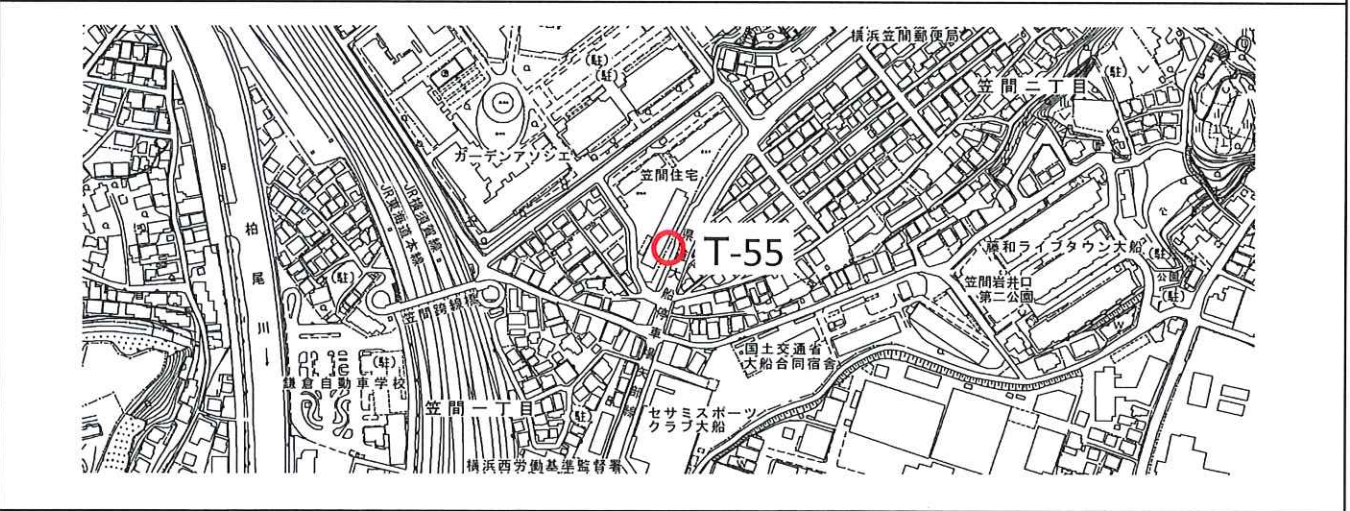


標 識 番 号	T-55		
所 在 地	栄区笠間一丁目7-3先 (笠間住宅3号棟)		
敷地所有者	横浜市	地 目	公衆用道路
標 識 種 類	標石・金属標	埋 設	地上・地中
隣接点との距離	T-56 T-55 T-54 0.944km 0.759km		

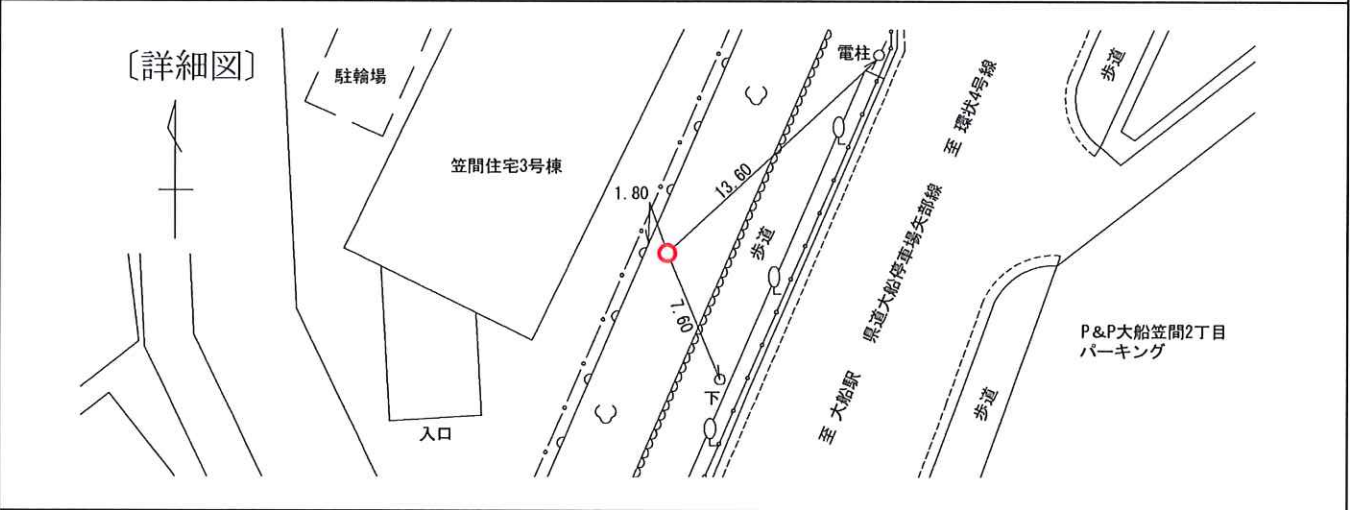

(備考) 令和 5 年 3 月 移転