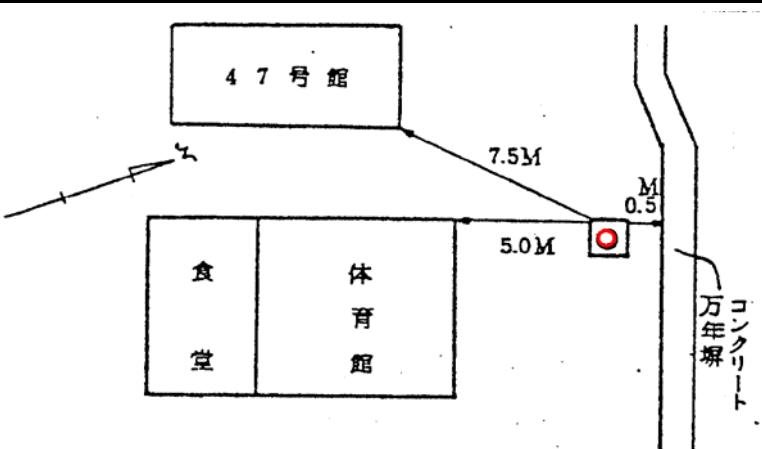


標識番号	T-56		
所在地	栄区笠間二丁目5-1		
敷地所有者	芝浦メカトロニクス(株)	地目	宅地
標識種類	標石・ 金属標	埋設	地上・ 地中
隣接点との距離	T-58 ○ 1.701km	T-56 ○ 1.660	T-55 ○
[詳細図]			
[備考]	昭和 47 年 12 月 1 日 設置		