
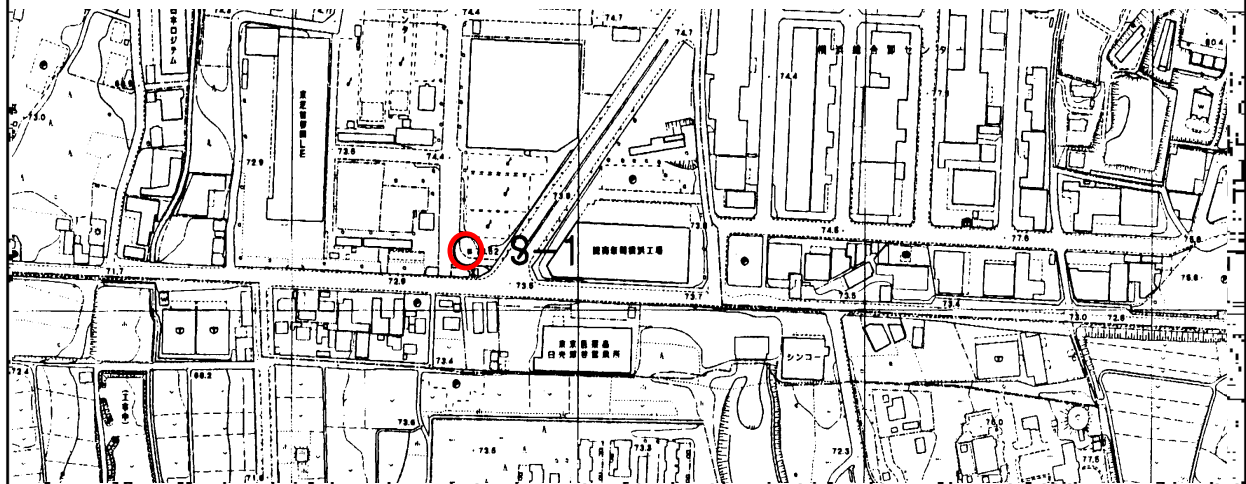


標 識 番 号	S - 1		
所 在 地	瀬谷区北町25-9 (エスシー・マシーナリ東京機械センター)		
敷 地 所 有 者	(株)エスシー・マシーナリ	地 目	宅 地
標 識 種 類	標 石 ・ <u>金属標</u>	埋 設	地上 ・ <u>地中</u>
隣 接 点 と の 距 離	A-10 ○ 0.991 km S-1 ○ 0.907 km S-2 ○		

(詳細図)

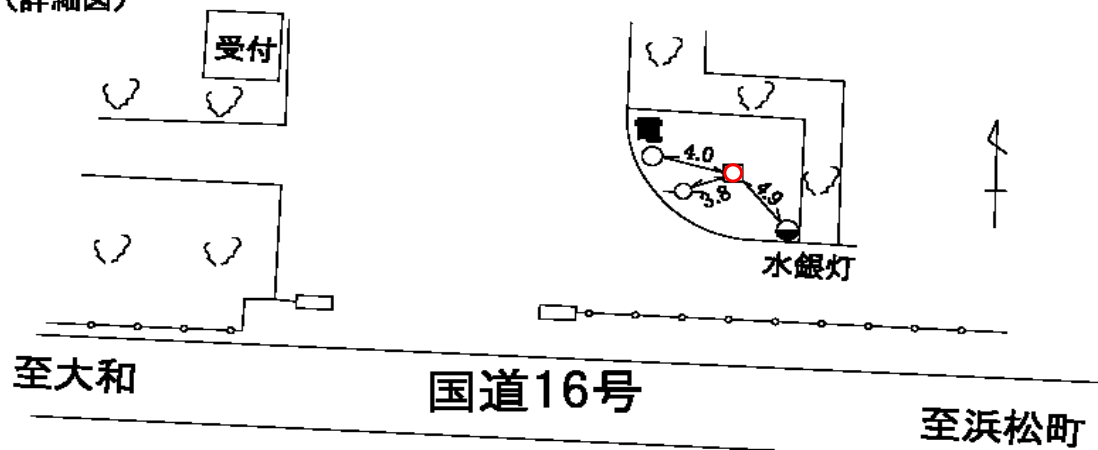

(備考)

平成 4 年 月 日 再設