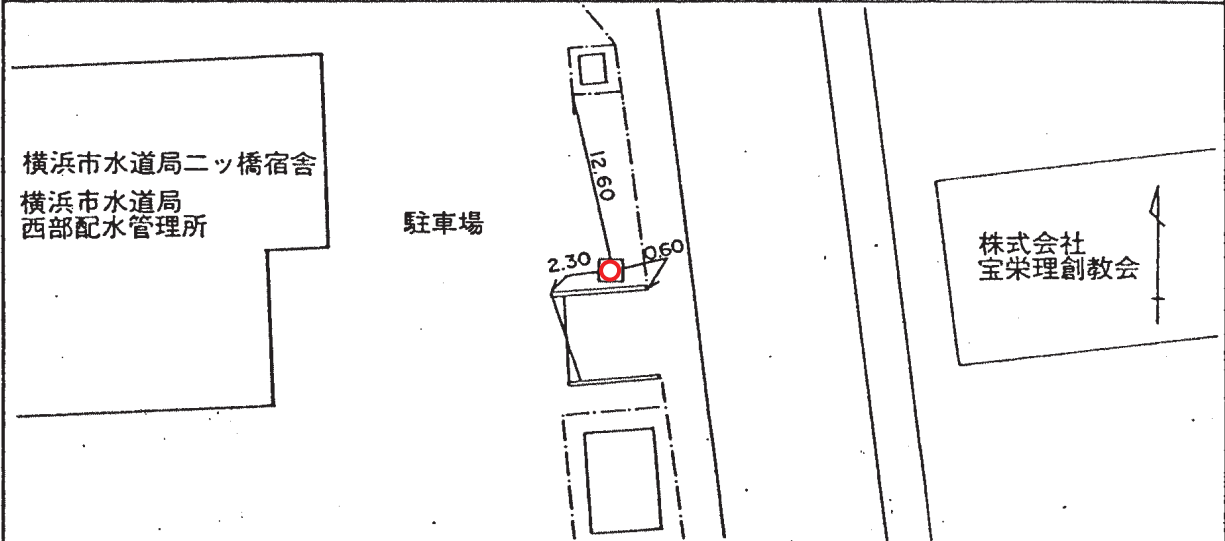
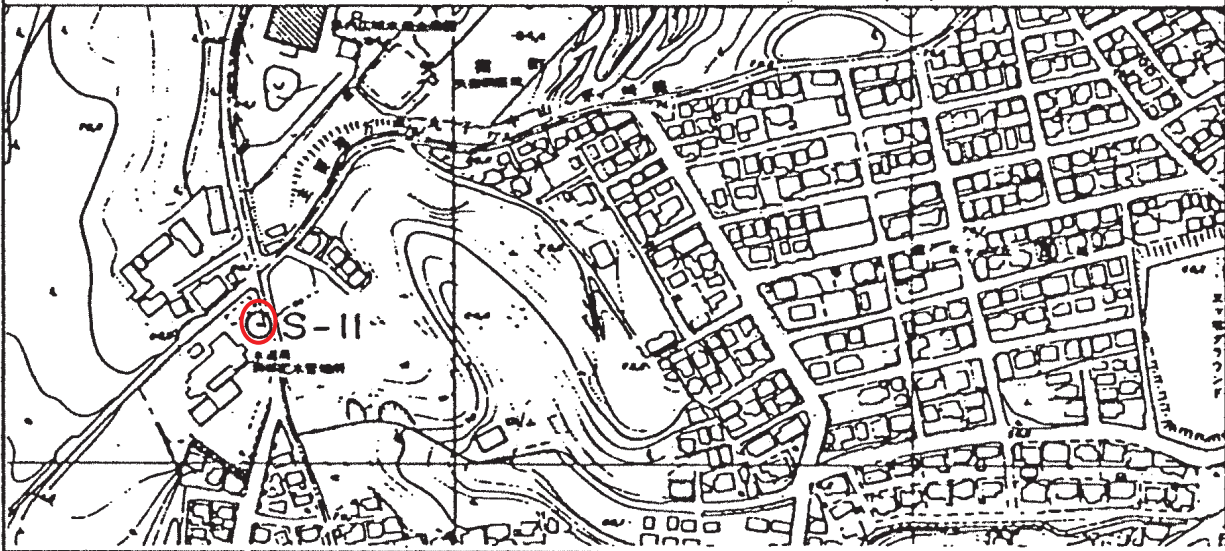


標 識 番 号	S - 11		
所 在 地	瀬谷区二ッ橋町553 水道局三ツ境水道事務所		
敷地所有者	横 浜 市	地 目	公 有 地
標 識 種 類	(標石)・金属標	埋 設	地上・(地中)
隣 接 点 と の 距 離			
			
			
(備考) 昭和 63 年 4 月 25 日			