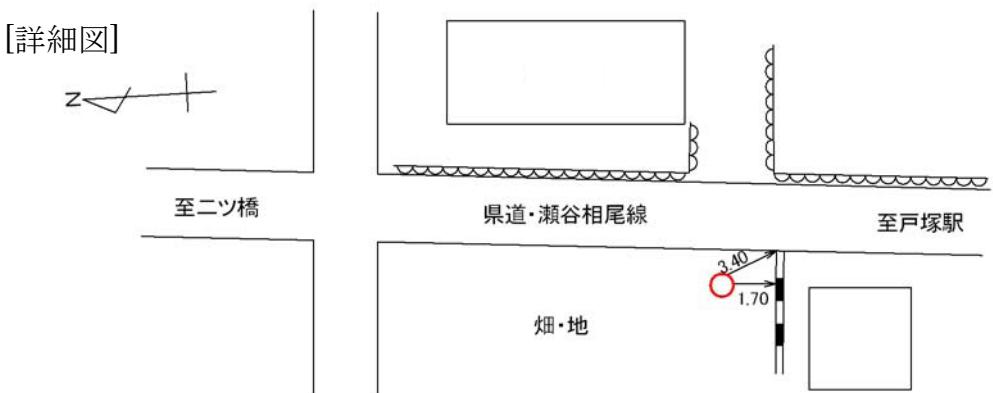
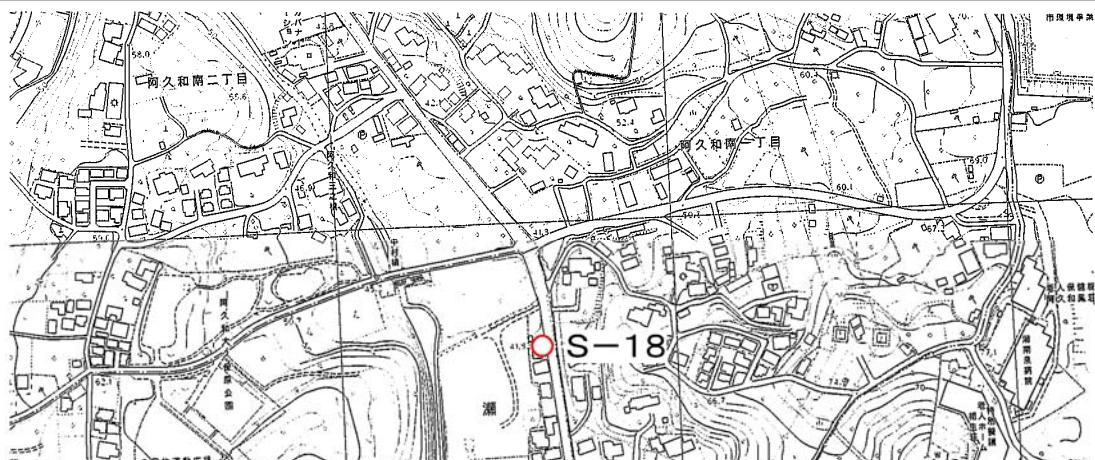


標識番号	S-18		
所在地	瀬谷区阿久和南三丁目2		
敷地所有者		地目	公有地
標識種類	標石 • 金属標	埋設	地上 • 地中
隣接点との距離	T-11 ○ 0.802Km	S-18 ○ 1.135Km	S-17 ○
[詳細図]			
			
[備考]	昭和47年12月1日設置		