
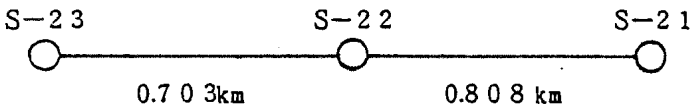
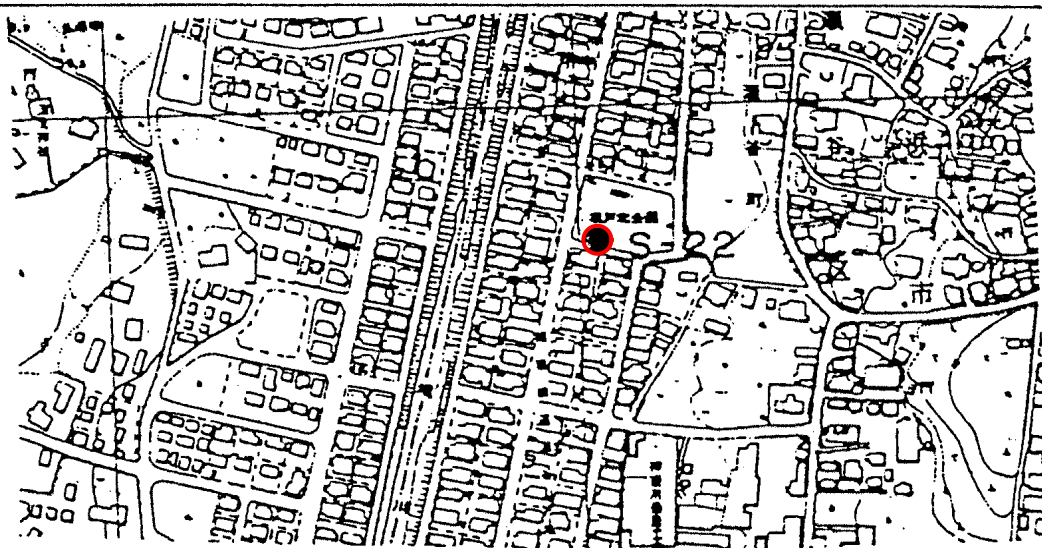


標 識 番 号	S - 2 2		
所 在 地	横浜市瀬谷区瀬谷六丁目 6 (橋戸北公園)		
敷地所有者	横 浜 市	地 目	公 有 地
標 識 種 類	標 石 ・ 金属標	埋 設	地上 ・ 地中
隣 接 点 と の 距 離			

(詳細図)

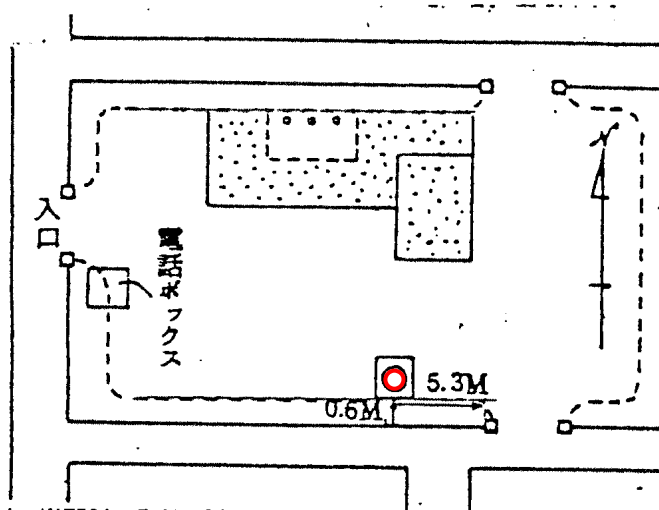

(備考)

昭和 4 7 年 1 2 月 1 日設置