
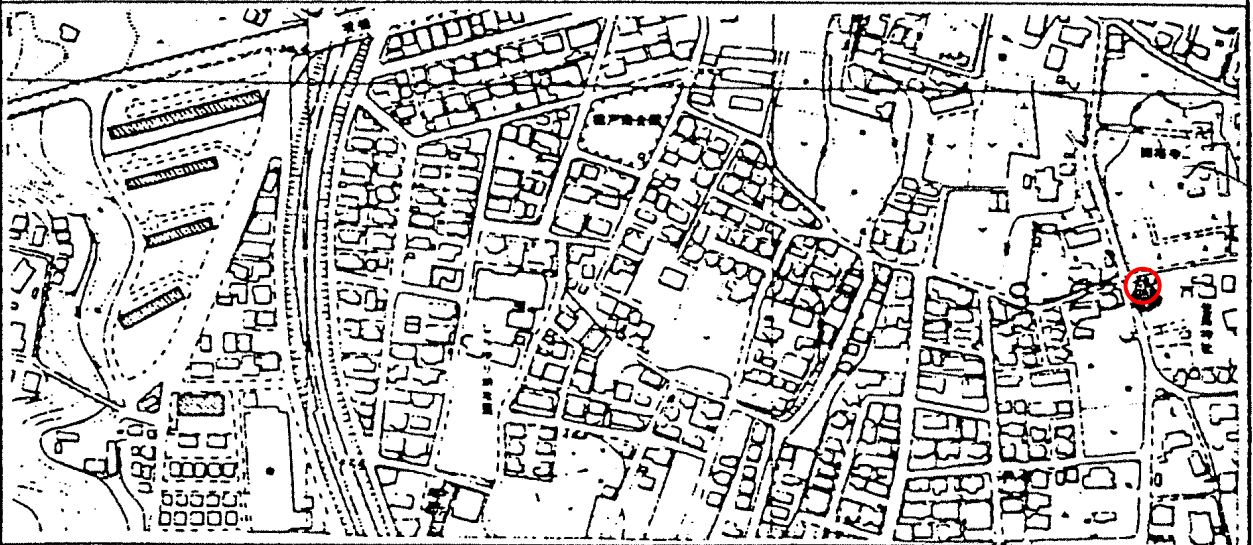


標 識 番 号	S - 2 3		
所 在 地	横浜市瀬谷区橋戸三丁目 20-8 (左馬神社)		
敷地所有者		地 目	境内地
標 識 種 類	標石・ 金属標	埋 設	地上・ 地中
隣接点との 距離	<div style="display: flex; align-items: center; justify-content: space-around;"> <div style="text-align: center;"> S-24 ○ </div> <div style="text-align: center;"> S-23 ○ </div> <div style="text-align: center;"> S-22 ○ </div> </div> <div style="display: flex; align-items: center; justify-content: space-around; margin-top: 5px;"> 0.936km 0.703km </div>		

(詳細図)

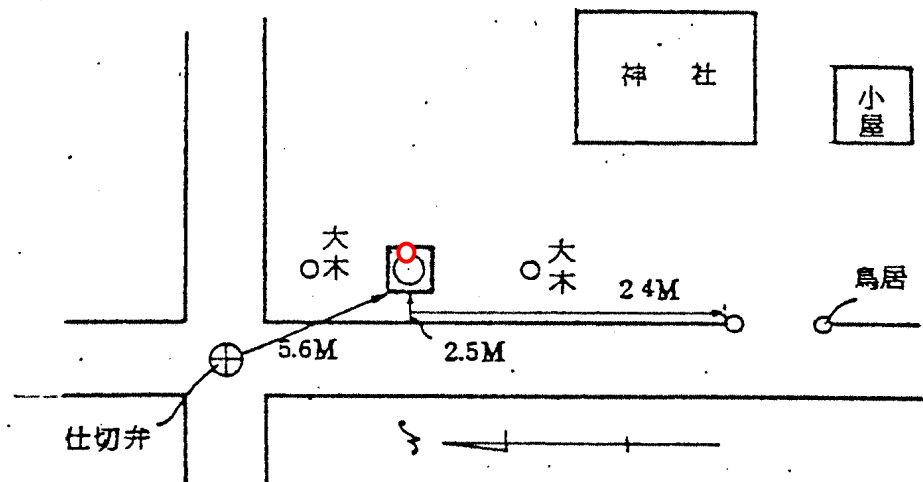

(備考)

昭和 4 7 年 1 2 月 1 日設置