


標 識 番 号	S - 3		
所 在 地	瀬谷区上瀬谷町 4 0 - 8 八幡神社		
敷地所有者		地 目	境 内 地
標 識 種 類	標 石 ・ 金属標	埋 設	地上 ・ 地中
隣 接 点 と の 距 離			

(詳 細 図)

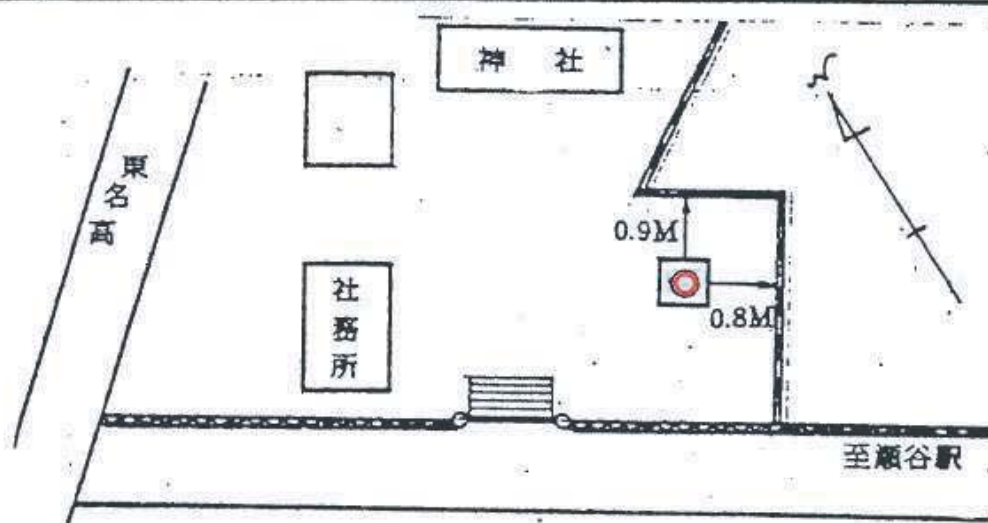

(備 考)

昭和 4 7 年 1 2 月 1 日設置