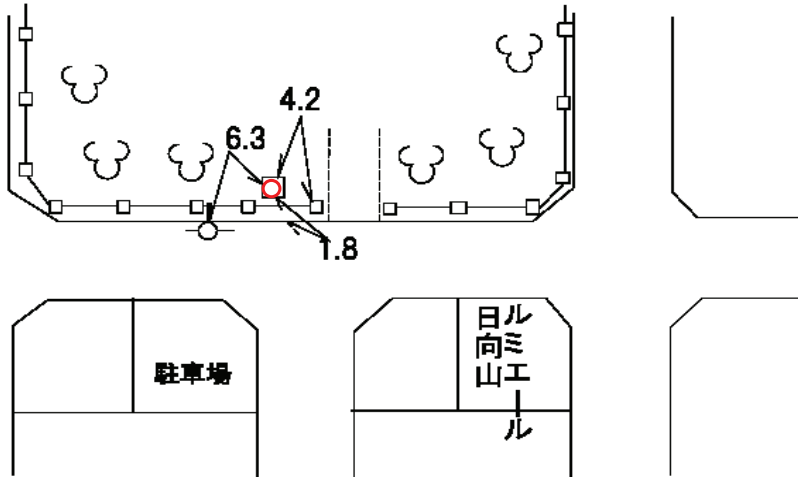
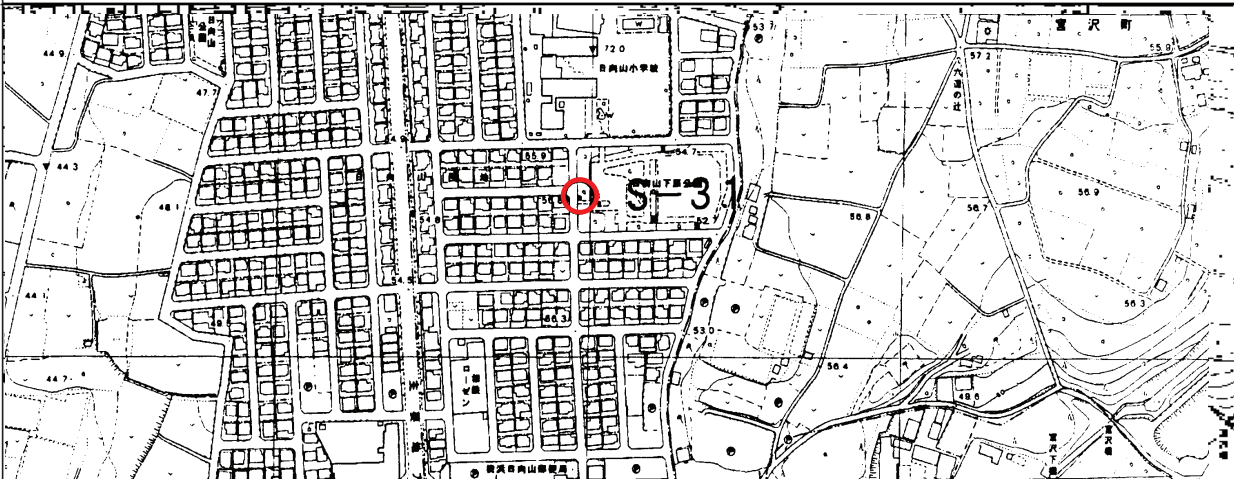


標 識 番 号	S - 31		
所 在 地	瀬谷区南瀬谷2-13 日向山下原公園		
敷 地 所 有 者	横 浜 市	地 目	公 園
標 識 種 類	標 石 ・ 金 属 標	埋 設	地 上 ・ 地 中
隣 接 点 と の 距 離	T-3 ○ 1.034 km S-31 ○ 1.192 km S-26 ○		
(詳細図)	市立日向山小学校 		
			
(備 考)	平成 5 年 3 月 21 日 設置		