
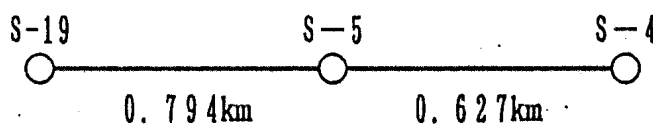
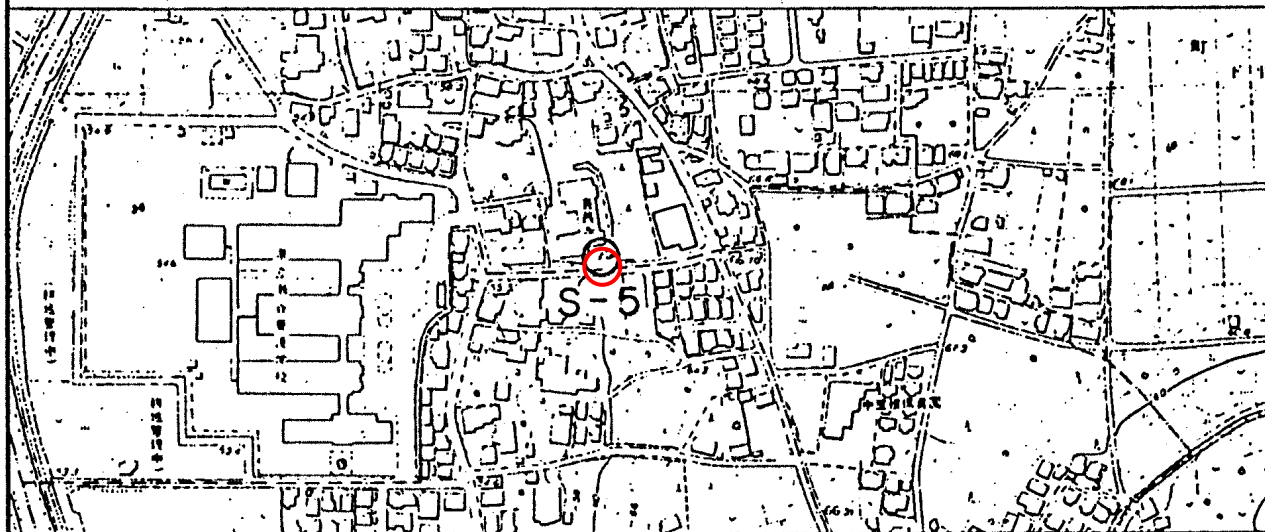


標 識 番 号	S - 5		
所 在 地	瀬谷区竹村町 1 - 1 4 善昌寺		
敷 地 所 有 者		地 目	墓 地
標 識 種 類	標 石 ・ (金属標)	埋 設	地 上 ・ (地 中)
隣 接 点 と の 距 離			

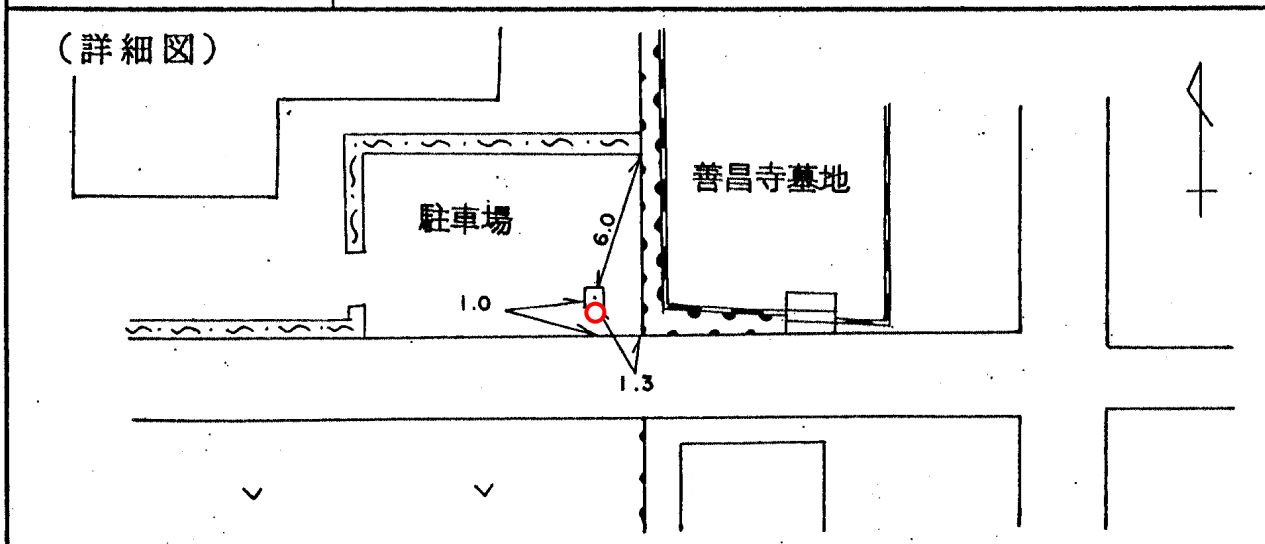

(備考)	昭和 47 年 12 月 1 日設置		
------	--------------------	--	--