
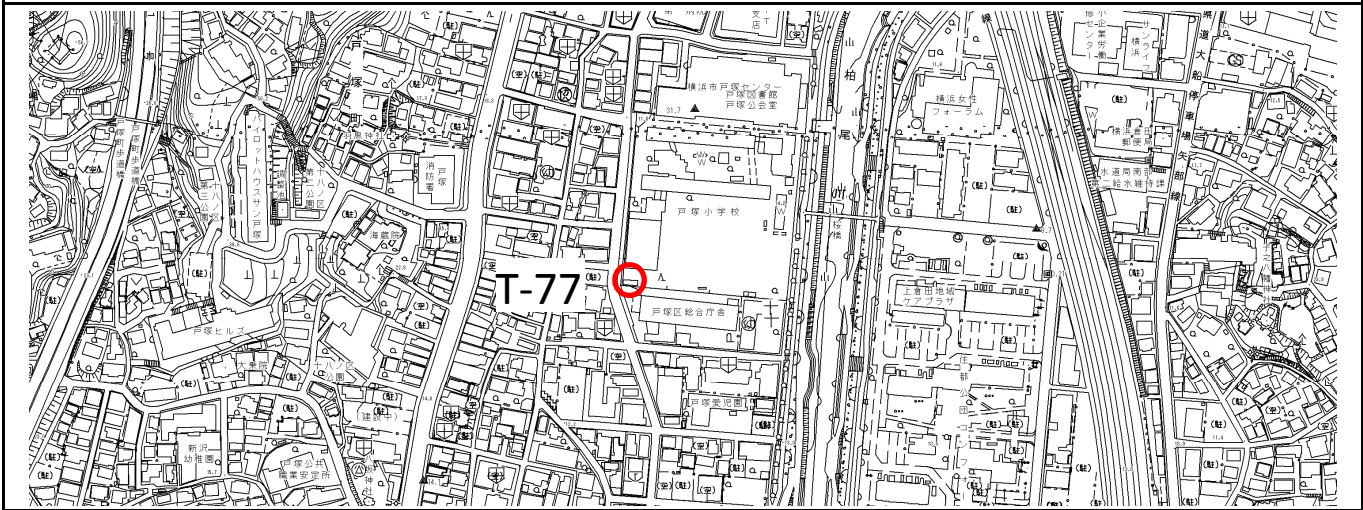


標 識 番 号	T-77		
所 在 地	戸塚区戸塚町132 (戸塚小学校)		
敷地所有者	横 浜 市	地 目	公 有 地
標 識 種 類	標石・ 金属標	埋 設	地上・ 地中
隣接点との距離	交35-7 T-77 T-76 ○————○————○ 0.472km 0.958km		

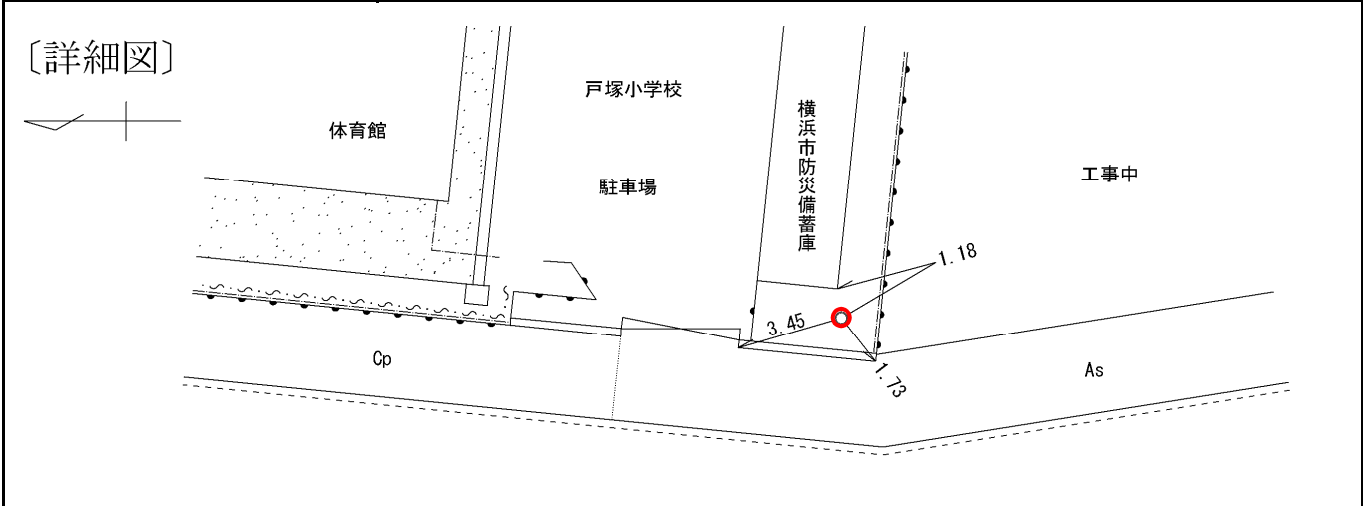

(備考)	昭和 54 年 12 月 1 日 設置
------	---------------------