
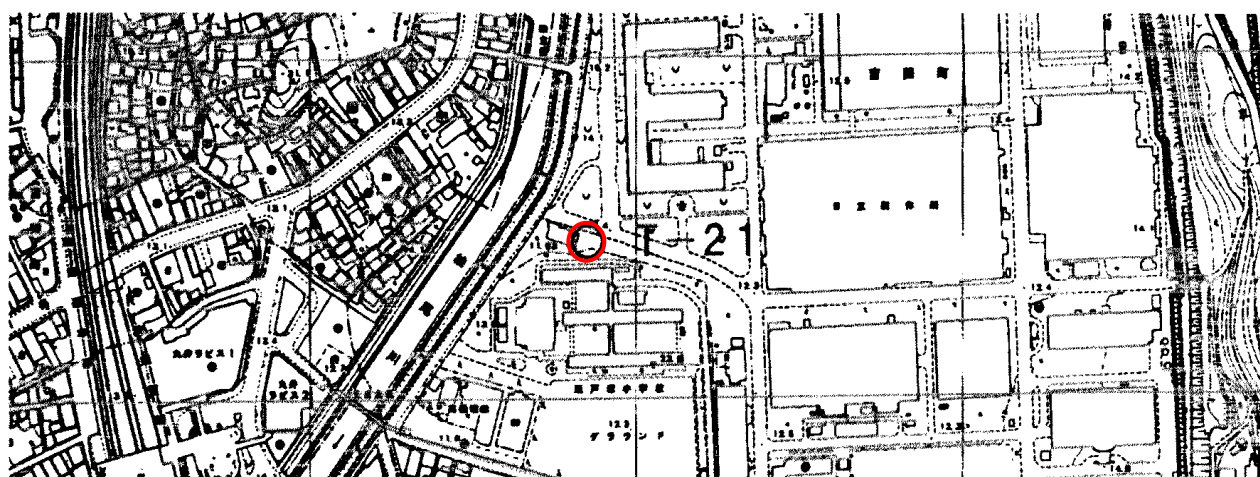


標 識 番 号	T-21		
所 在 地	戸塚区吉田町88 東戸塚小学校		
敷地所有者	横 浜 市	地 目	公 有 地
標 識 種 類	標 石・ <u>金属標</u>	埋 設	地上・ <u>地中</u>
隣 接 点 と の 離 距	T-78 ○ 0.90km T-21 ○ 0.63km T-22 ○		

(詳細図)

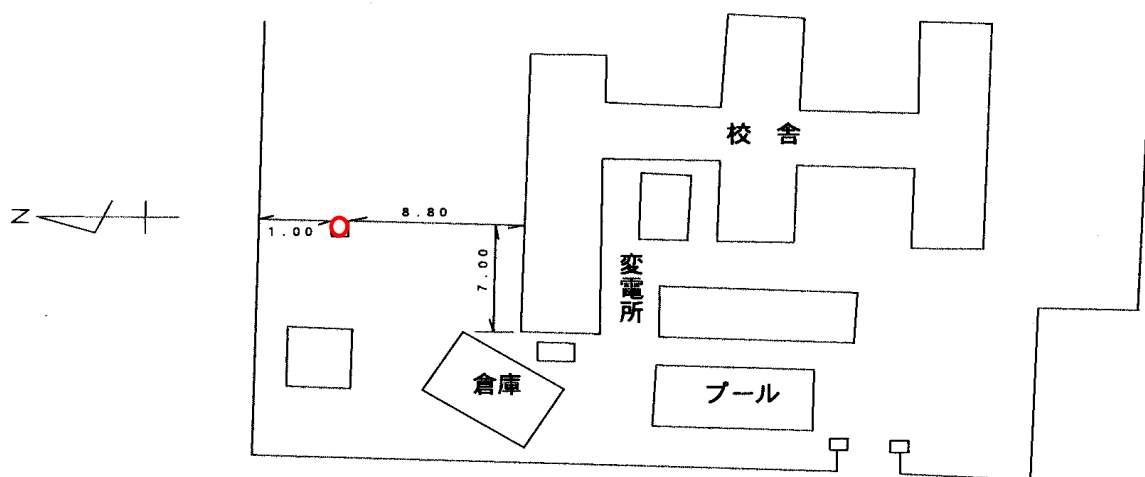

(備考)

昭和 46 年 1 月 1 日設置