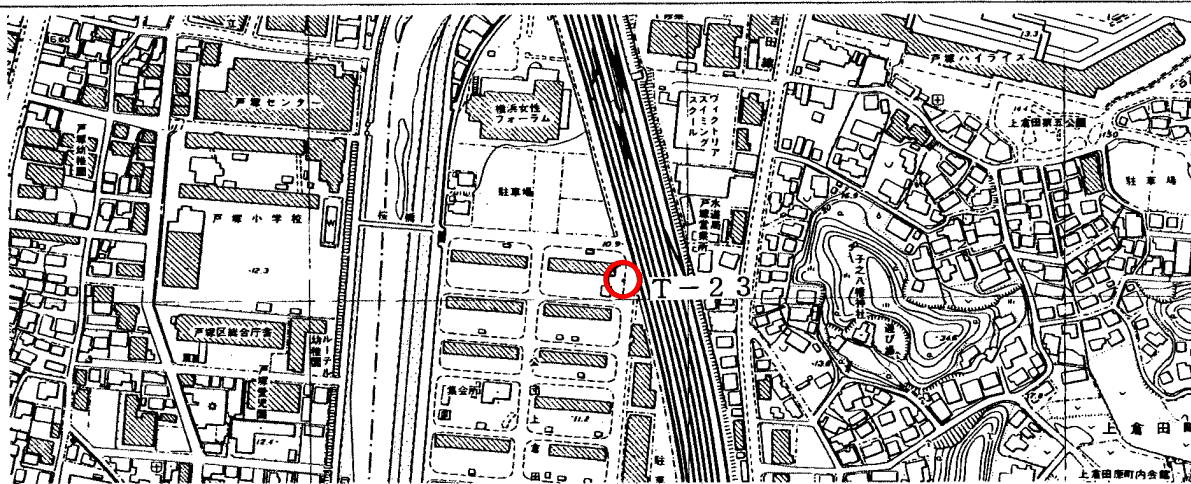


標 識 番 号	T - 2 3		
所 在 地	戸塚区上倉田町 259 (コンフォール上倉田駐車場脇植込)		
敷 地 所 有 者	都市再生機構	地 目	宅 地
標 識 種 類	標石 ・ 金属標	埋 設	地上 ・ 地中
隣 接 点 と の 距 離	T-22 T-23 T-41 0.568 km		
〔詳細図〕 至 戸 塚 JR 東 海 道 線 至 大 船 観測井 1.10 1.40 5.30 駐 車 場 上倉田団地 			
〔備考〕	昭和 47 年 12 月 1 日 設置 平成 9 年 4 月 3 日 再設		