



標識番号	T - 77		
所在地	戸塚区戸塚町 132 戸塚小学校		
敷地所有者	横浜市	地目	公有地
標識種類	標石・金属標	埋設	地上・地中
隣接点との 距離	T-41 0.573km	T-77 0.394km	I交35-7

(詳細図)

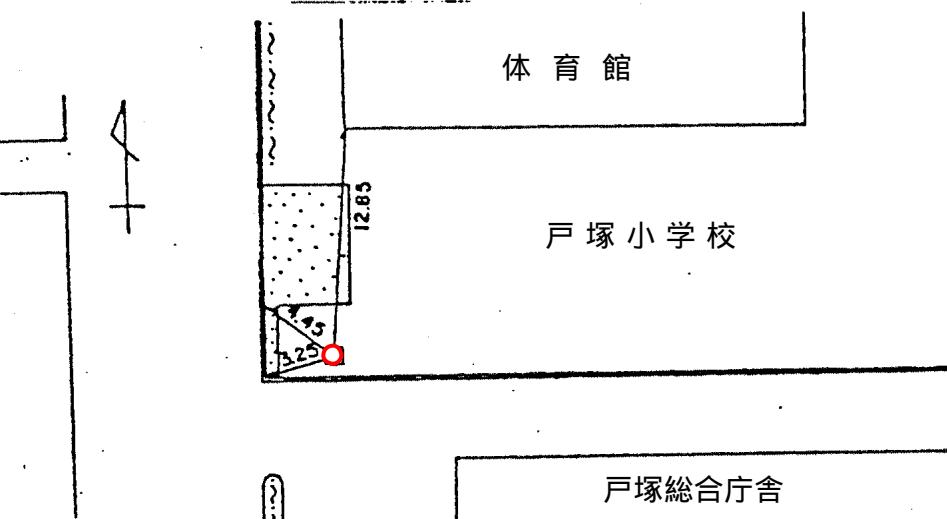

戸塚総合庁舎

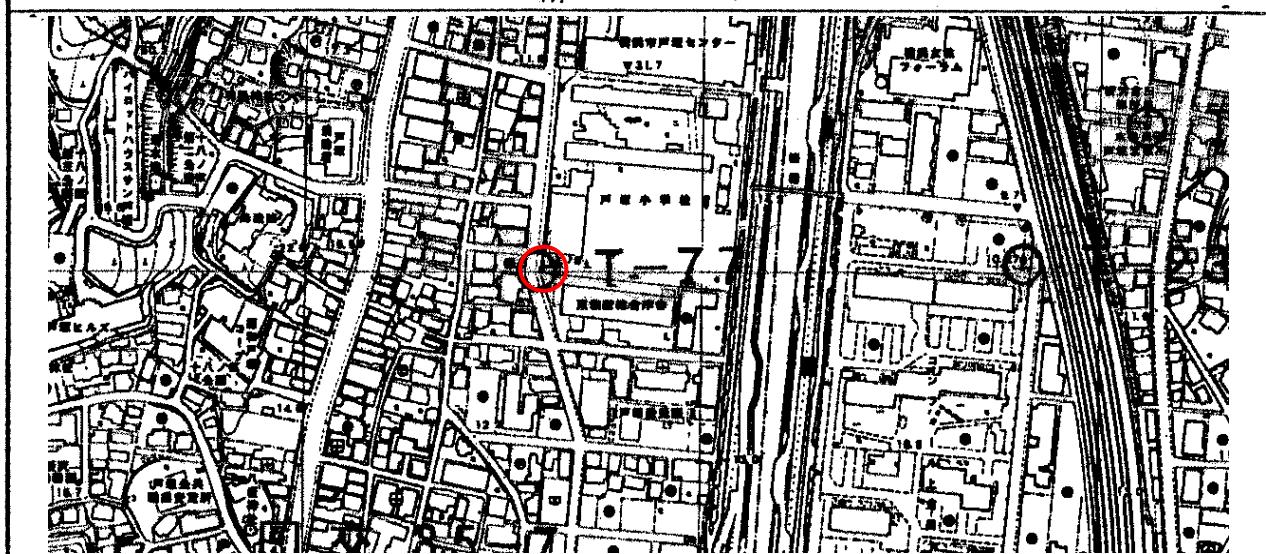

(備考)

昭和 54 年 12 月 1 日 設置