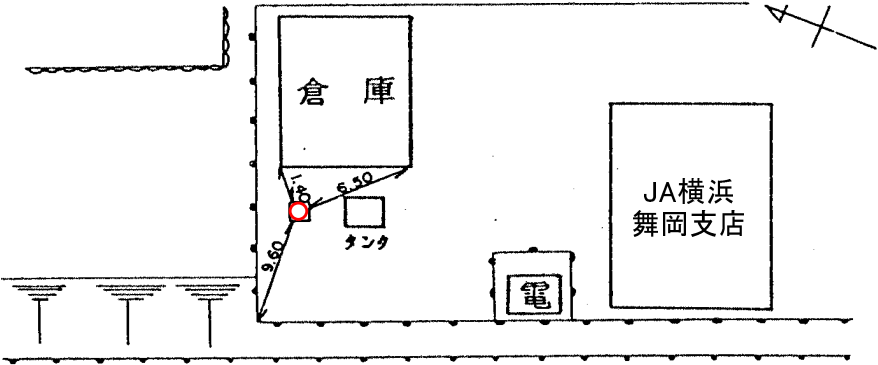
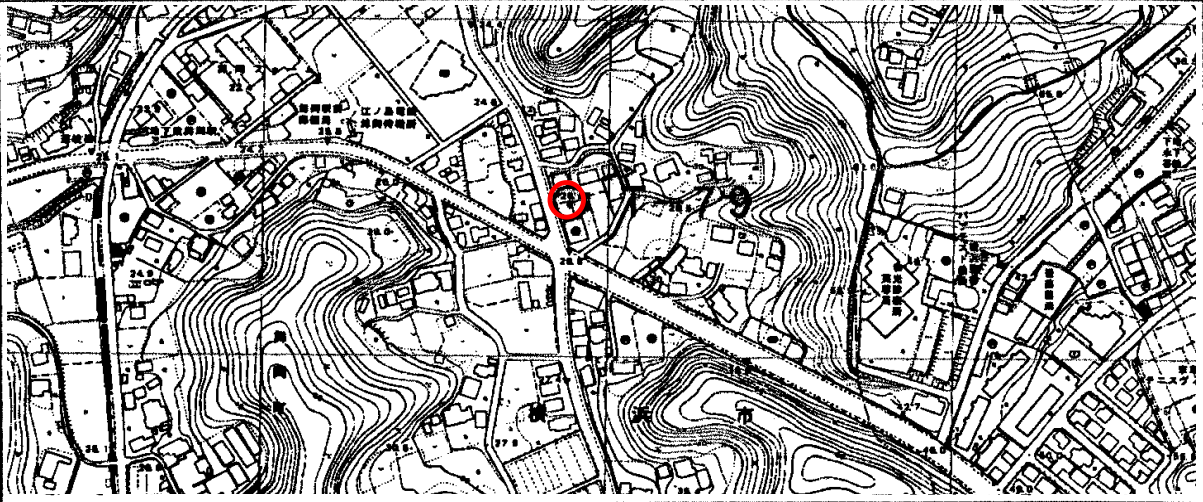


標 識 番 号	T - 7 9		
所 在 地	戸塚区舞岡町 3 0 8 6 JA横浜舞岡支店		
敷地所有者	横 浜 南 農 協	地 目	宅 地
原 識 種 類	標 石 ・ 金属標	埋 設	地上 ・ 地中
隣 接 点 と の 距 離	<div><div>T-78</div><div>T-79</div><div>K-24</div></div> <div>1.059km 0.771km</div>		
<div></div>			
<div></div>			
(備 考)	昭和 5 5 年 1 2 月 1 日 設 置		