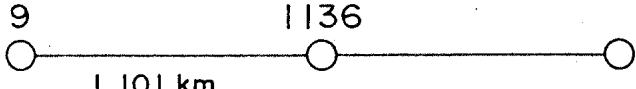
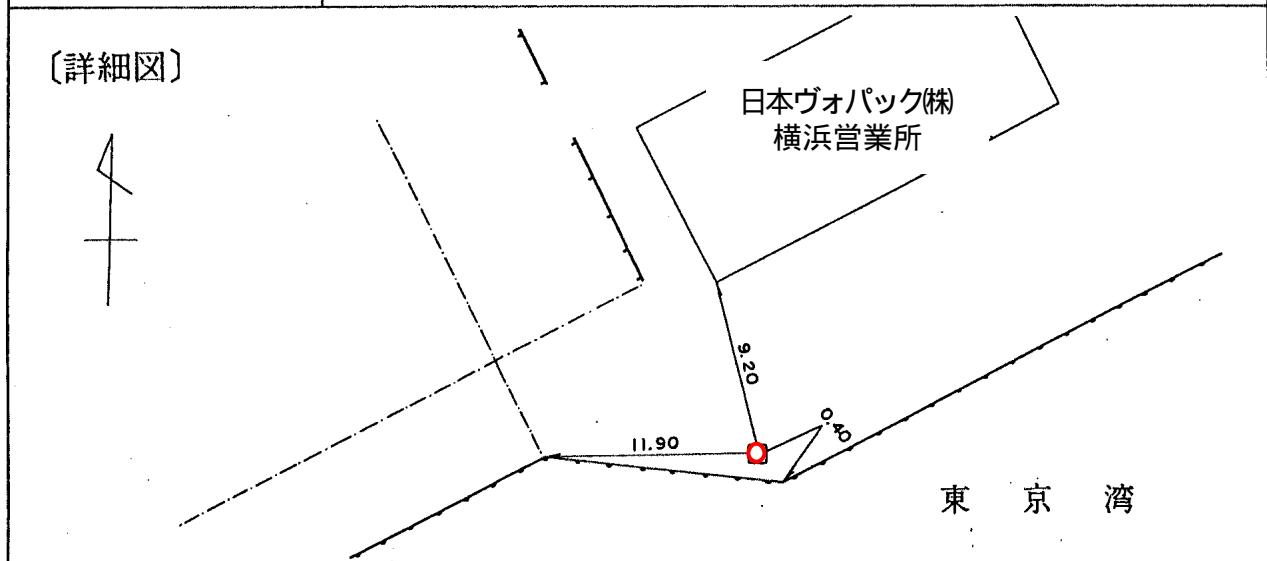
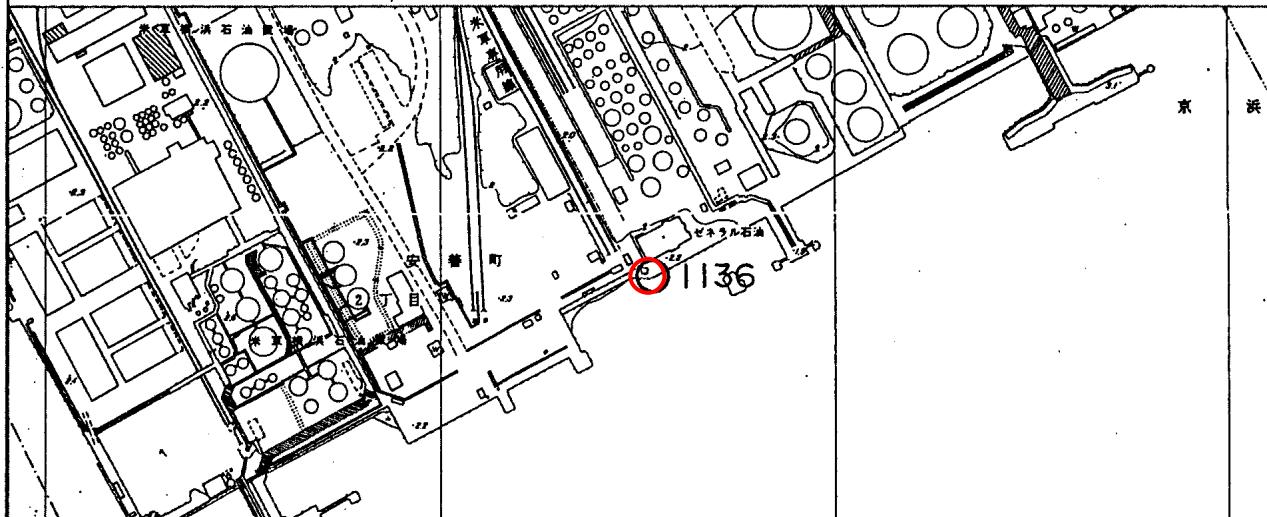


標識番号	1136					
所在地	鶴見区安善町2-3 (護岸点)					
敷地所有者	日本ヴォパック(株)	地目	堤			
標識種類	標石 • 金属標	埋設	地上 • 地中			
隣接点との距離						
<p>[詳細図]</p> 						
						
[備考]	平成 5 年 3 月 21 日設置					