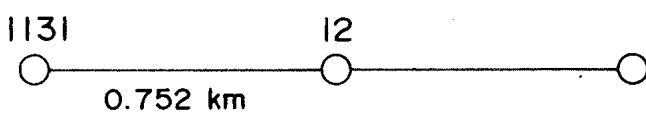
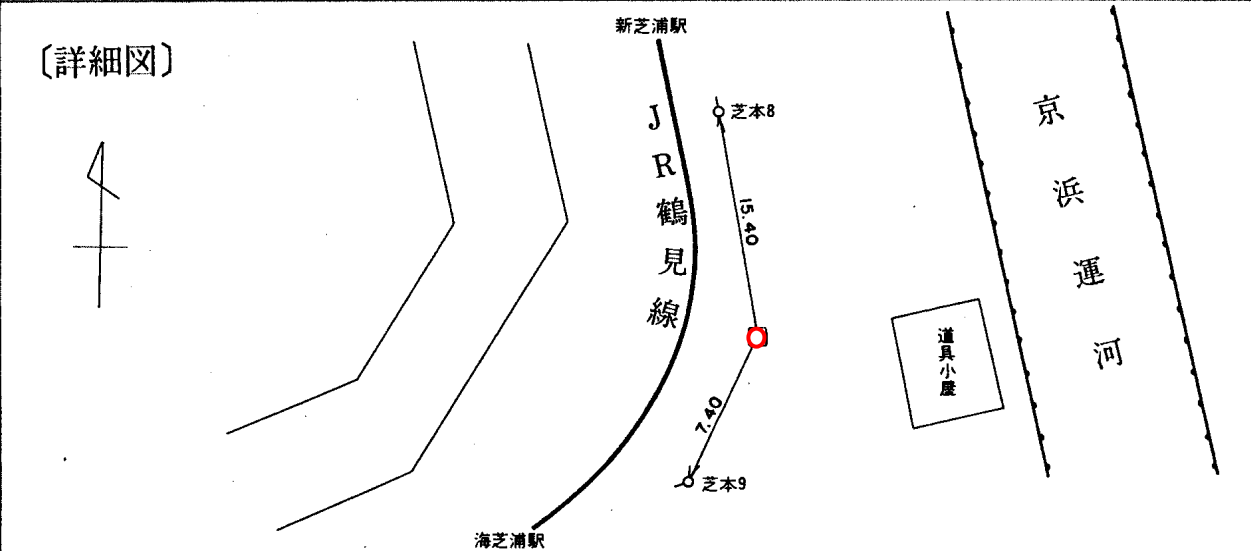
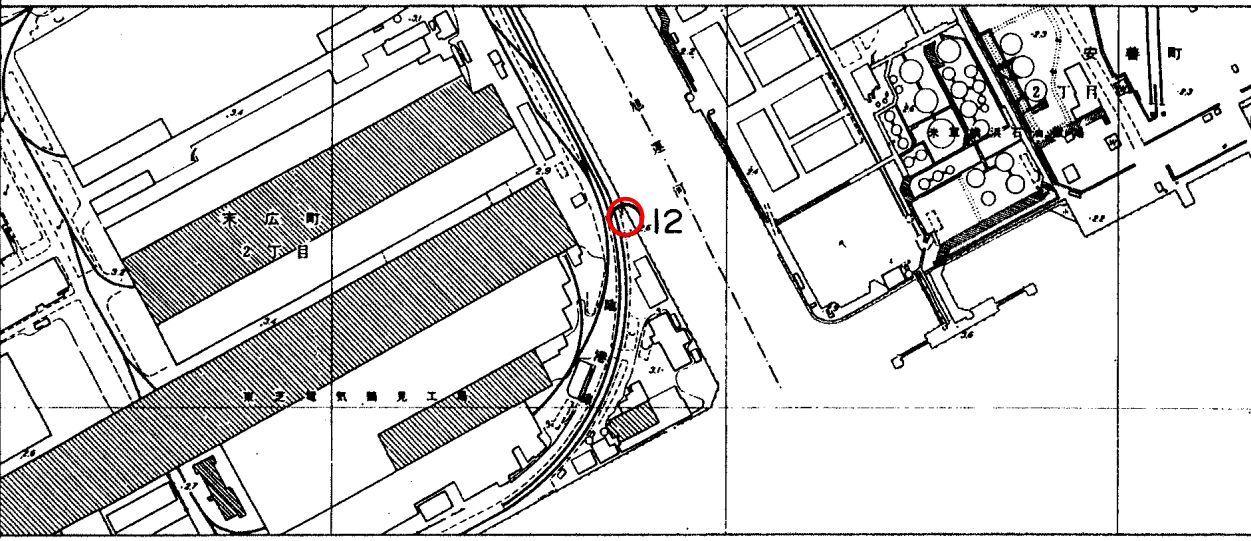


標 識 番 号	12		
所 在 地	鶴見区末広町2-4 東京芝浦電気KK		
敷地所有者	東京芝浦電気KK	地 目	鉄 道 敷
標 識 種 類	標石 • 金属標	埋 設	地上 • 地中
隣 接 点 と の 離 距			
〔詳細図〕 			
			
〔備考〕	昭和 34 年 4 月 1 日設置		