

標識番号

21

所在地 鶴見区大黒町10-1 三菱ケミカル(株)鶴見工場

敷地所有者

地目

宅地

標識種類

標石 • 金属標

埋設

地上 • 地中

隣接点との距離

20


21

79

0.496 km

0.858 km

〔詳細図〕

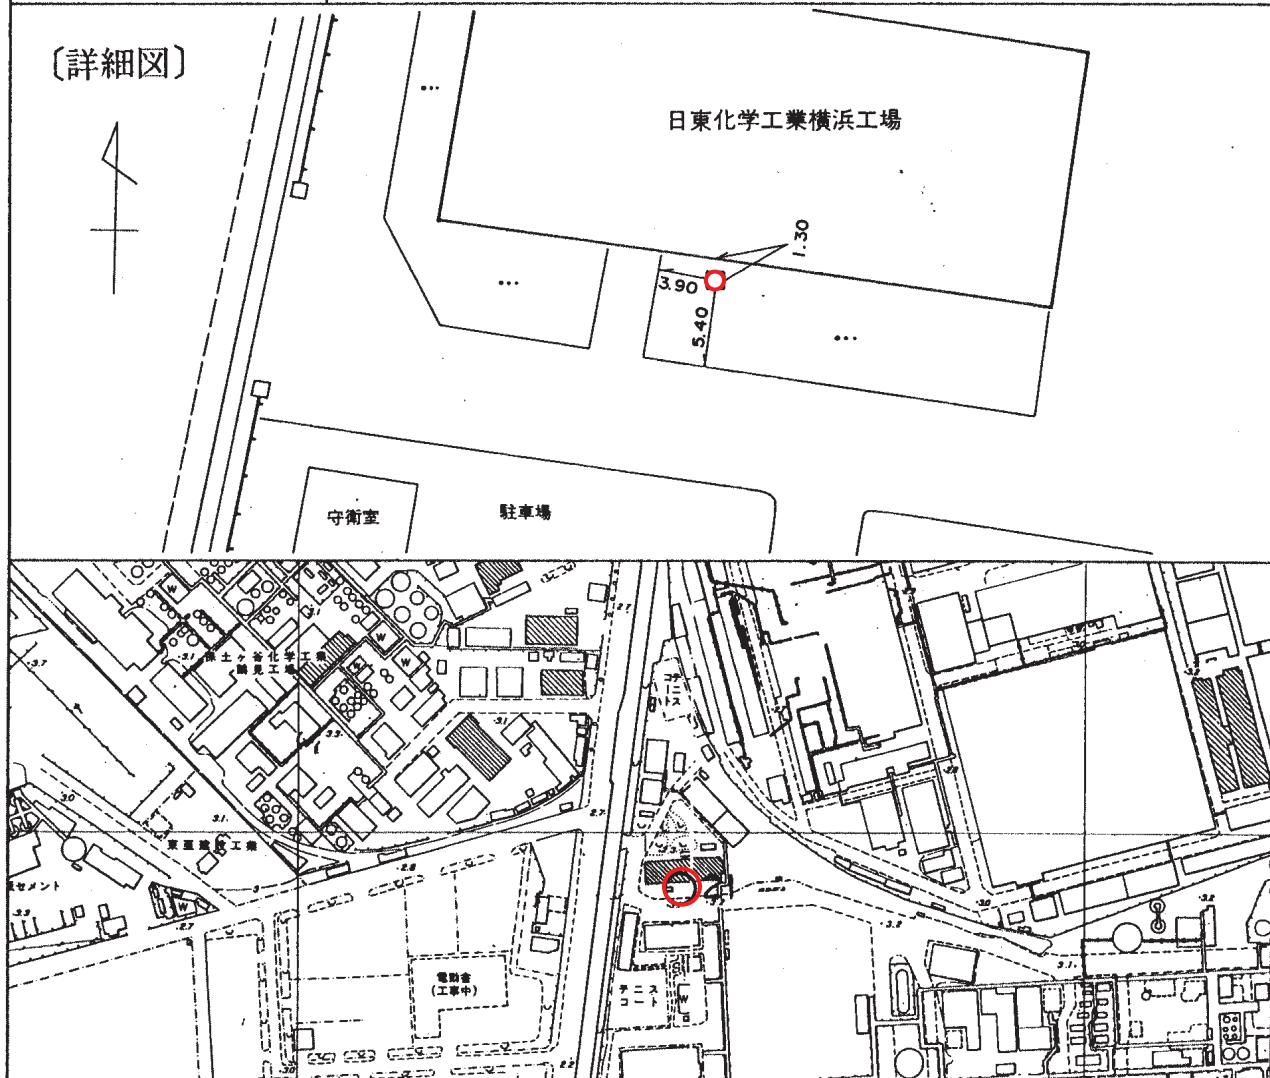

〔備考〕

昭和 62 年 1 月 10 日設置