
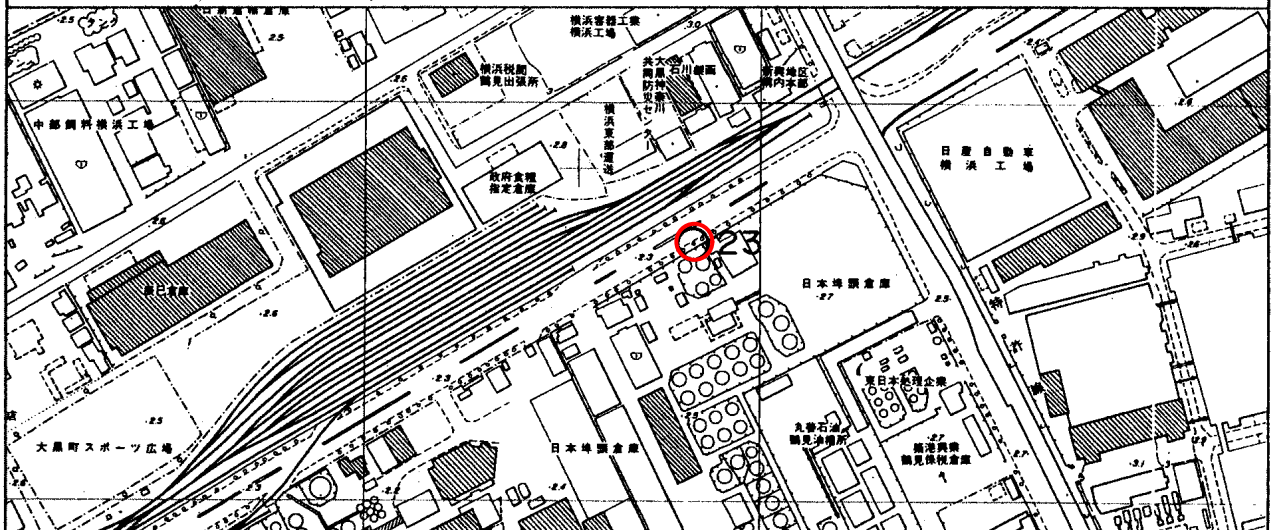


標 識 番 号	23		
所 在 地	鶴見区大黒町5-50 日本埠頭倉庫KK前歩道橋		
敷地所有者	横 浜 市	地 目	公衆用道路
標 識 種 類	標石 ・ 金属標	埋 設	地上 ・ 地中
隣 接 点 と の 離 距			

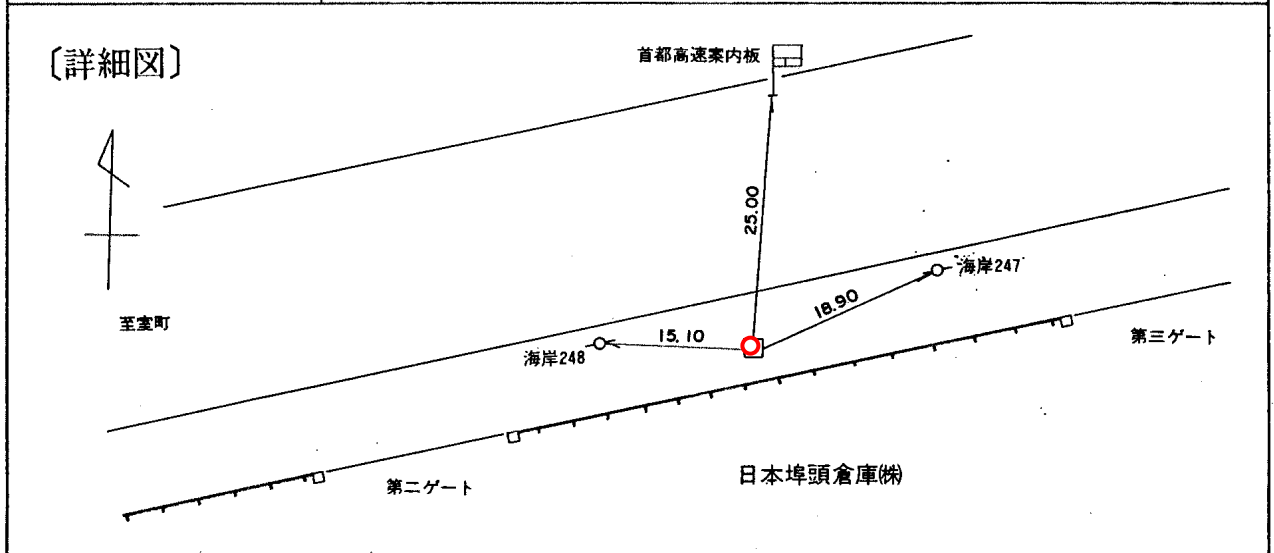

〔備考〕	昭和 49 年 12 月	日移設
------	--------------	-----