
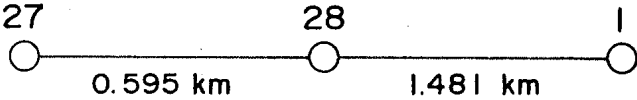
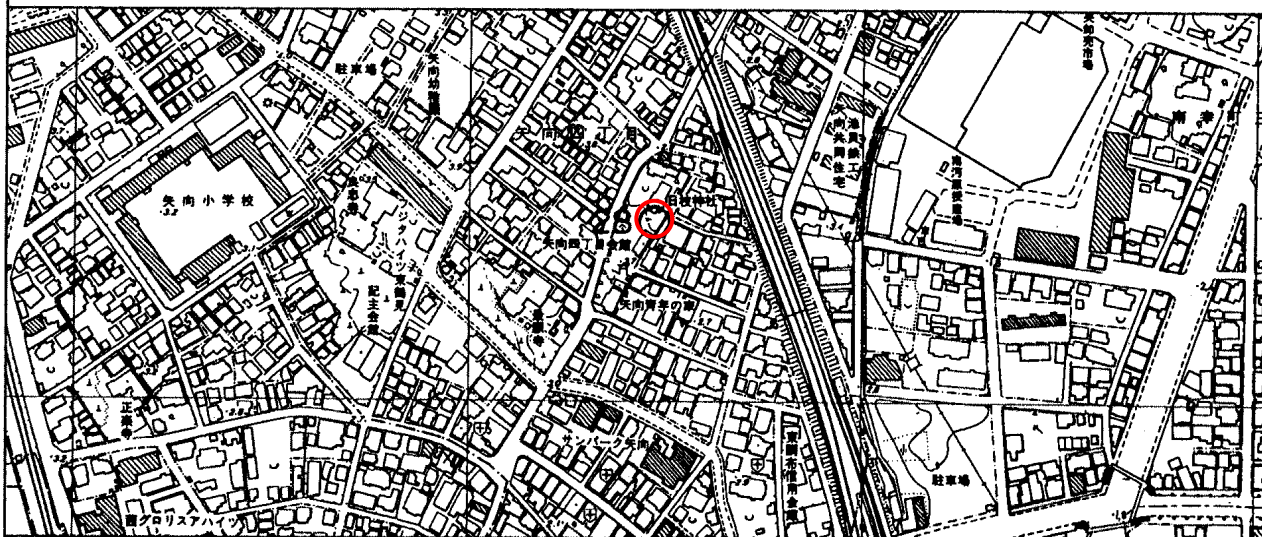


標 識 番 号	28		
所 在 地	鶴見区矢向4-16-2 日枝神社		
敷地所有者	日 枝 神 社	地 目	境 内 地
標 識 種 類	標石 • 金属標	埋 設	地上 • 地中
隣 接 点 と の 離 距			

〔詳細図〕

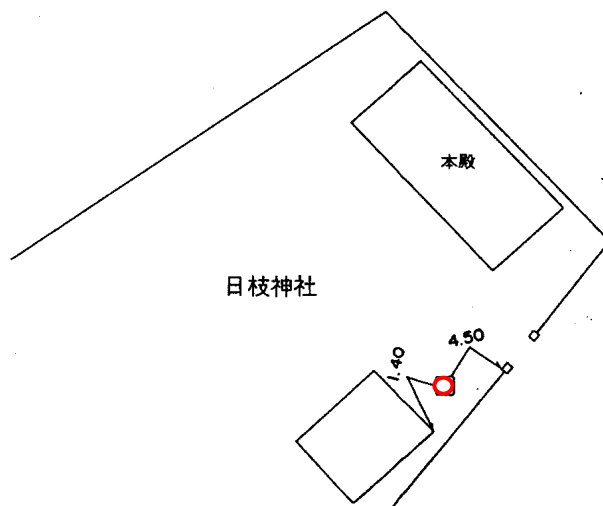

〔備考〕

昭和 41 年 1 月

日移設