
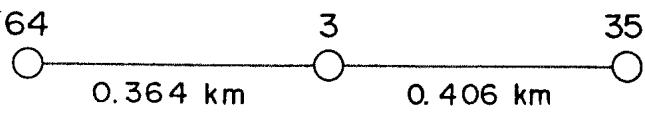


標 識 番 号	3		
所 在 地	鶴見区市場富士見町7 市場児童公園		
敷地所有者	横 浜 市	地 目	公 園
標 識 種 類	(標石) ・ 金属標	埋 設	(地上) ・ 地中
隣 接 点 と の 離 距			

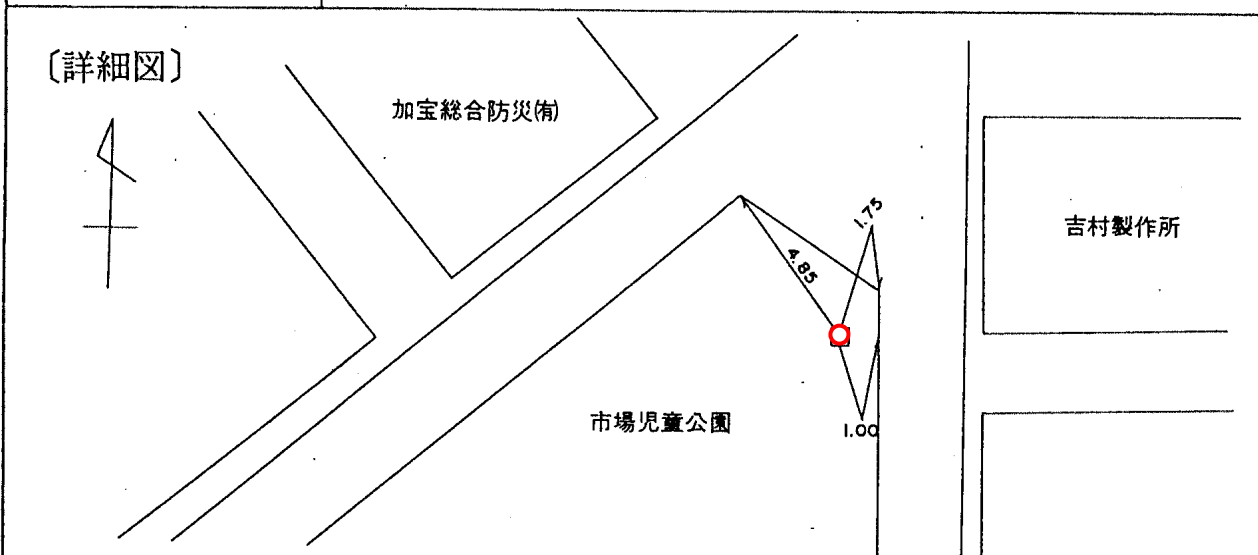

〔備考〕 昭和 34 年 4 月 1 日設置