
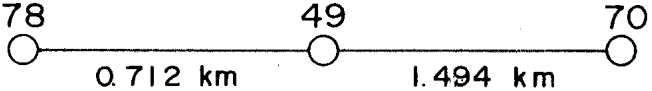
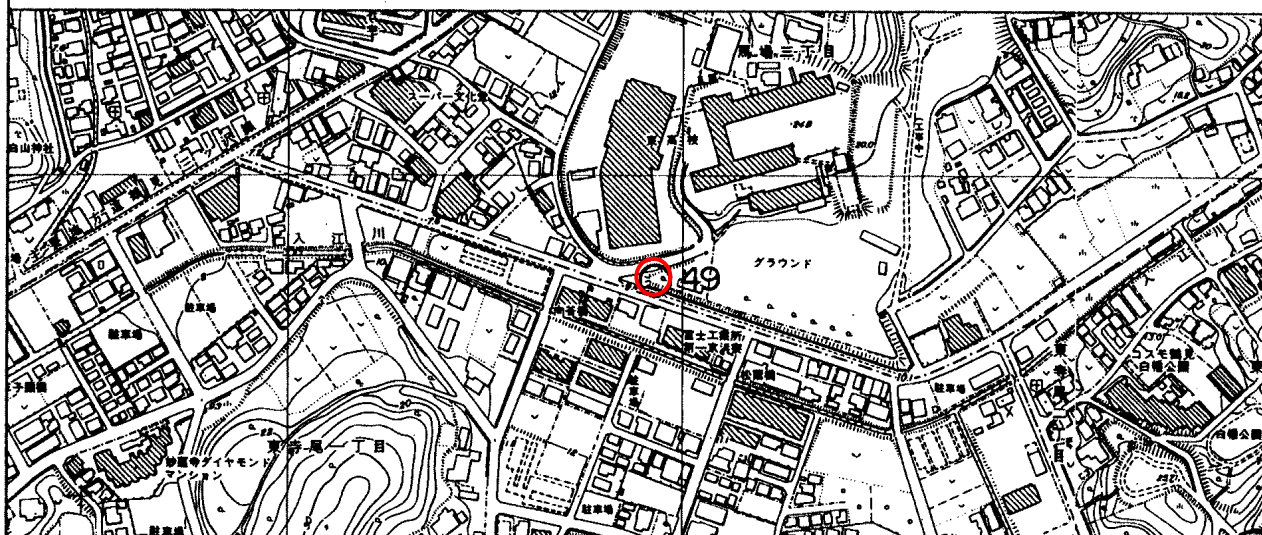


標 識 番 号	49		
所 在 地	鶴見区馬場3-5-1 市立東高等学校		
敷地所有者	横 浜 市	地 目	学 校 用 地
標 識 種 類	標石 ・ (金属標)	埋 設	地上 ・ (地中)
隣 接 点 と の 離 距			

〔詳細図〕

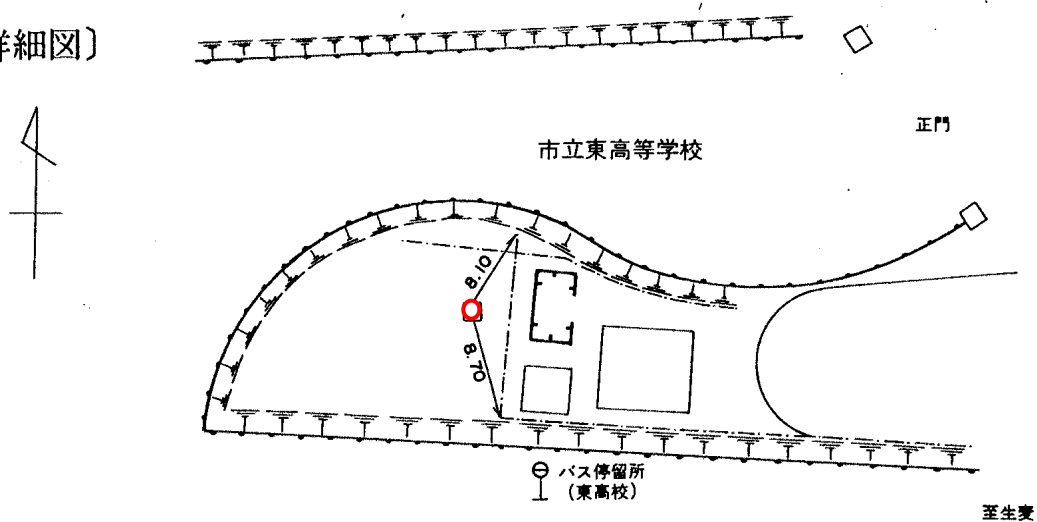

〔備考〕

昭和 38 年 4 月 1 日設置