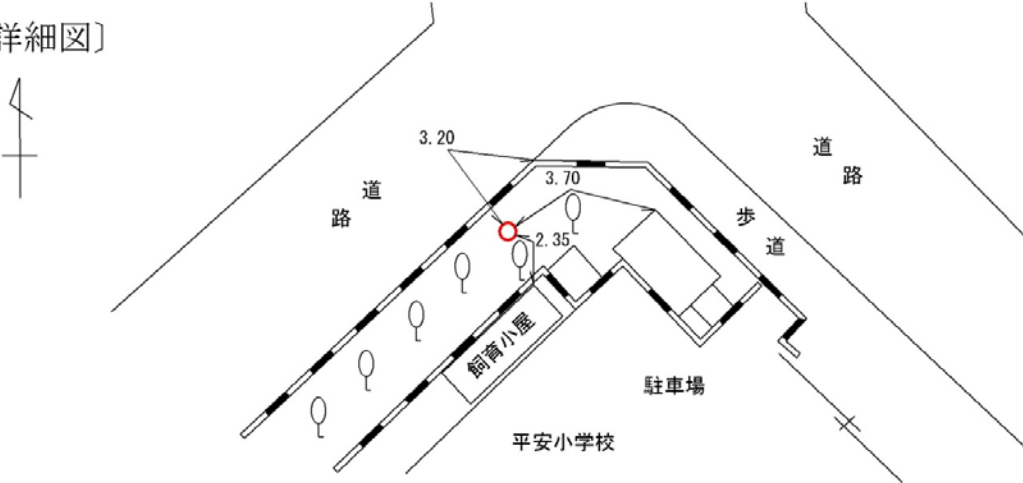


標 識 番 号	4		
所 在 地	鶴見区平安町二丁目9-1 平安小学校		
敷地所有者	横 浜 市	地 目	公 有 地
標 識 種 類	標石・金属標	埋 設	地上・地中
隣接点との 距	65 4 77 0.220km 1.701km		
〔詳細図〕 			
			
(備考) 昭和 34 年 4 月 1 日 設置 平成 10 年 10 月 31 日 移設			