


標 識 番 号	6		
所 在 地	鶴見区浜町1-1-1 入船小学校		
敷地所有者	横 浜 市	地 目	共 有 地
標 識 種 類	標石 ・ 金属標	埋 設	地上 ・ 地中
隣 接 点 と の 離 距			

〔詳細図〕

入船小学校

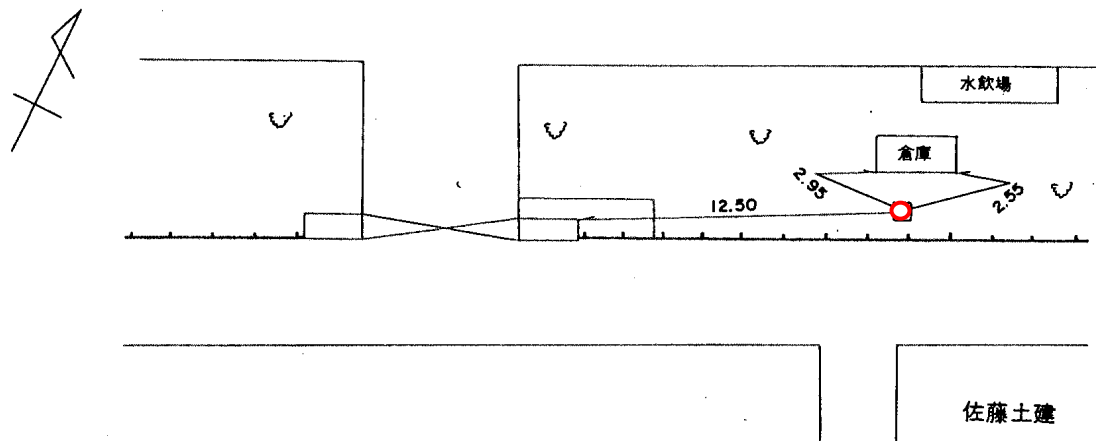

〔備考〕

平成 元 年 2 月 25 日設置